

Obr. 1: Císařský povinný otisk stabilního katastru, 1841 (<http://archivnimapy.cuzk.cz>).




Obr. 2: Stávající ortofotomapa, 2019 (<http://geoportal.cuzk.cz>).






Obr. 3: Situace s určením budoucí stavební čáry na pozemku budoucí sokolovny, Eduard Thym, červen 1893 (MěÚ Dvůr Králové nad Labem, archiv stavebního odboru).



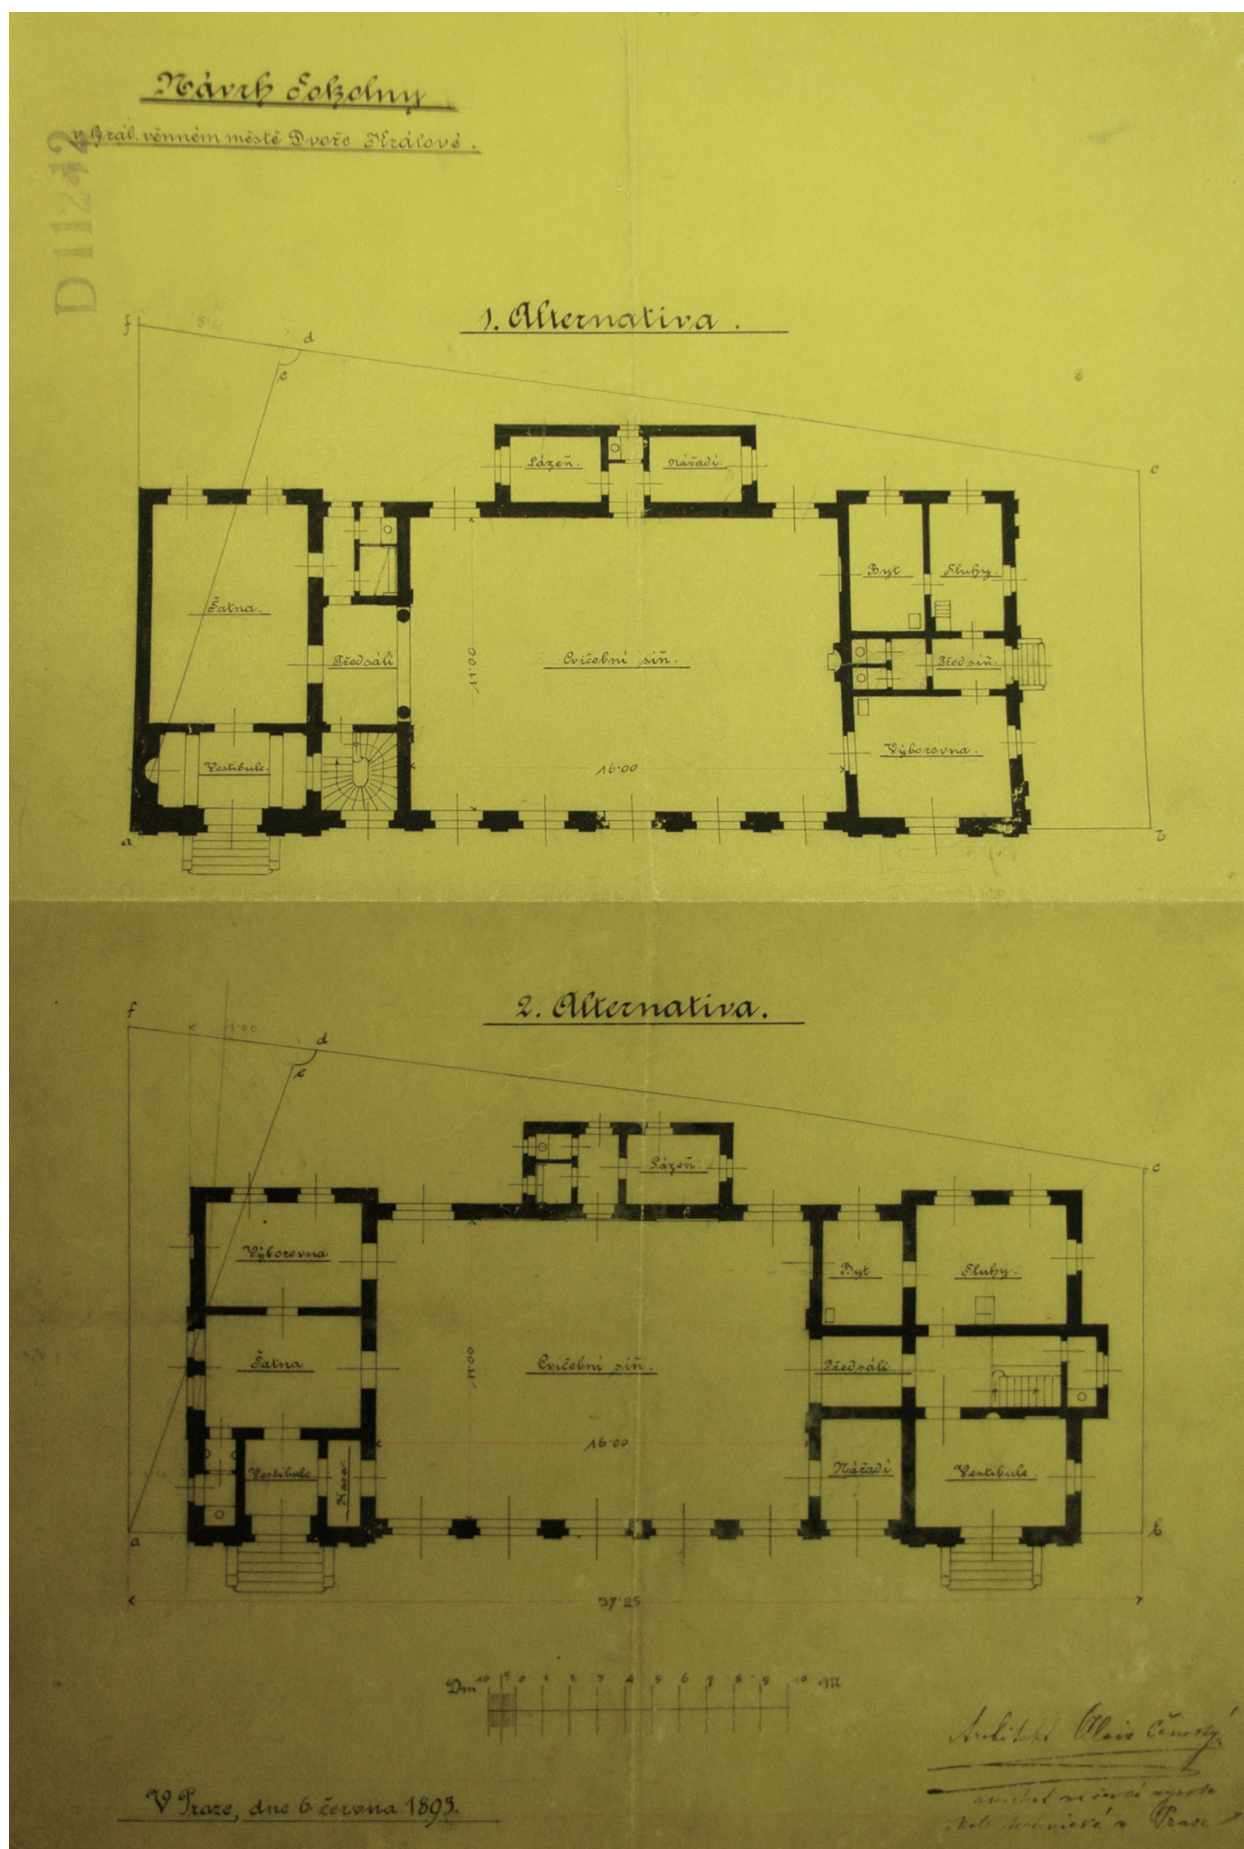


Obr. 4: Variantní návrhy budoucí sokolovny, Alois Čenský, červen 1893 (SOKA Trutnov, SOKOL Dvůr Králové nad Labem, karton 15).



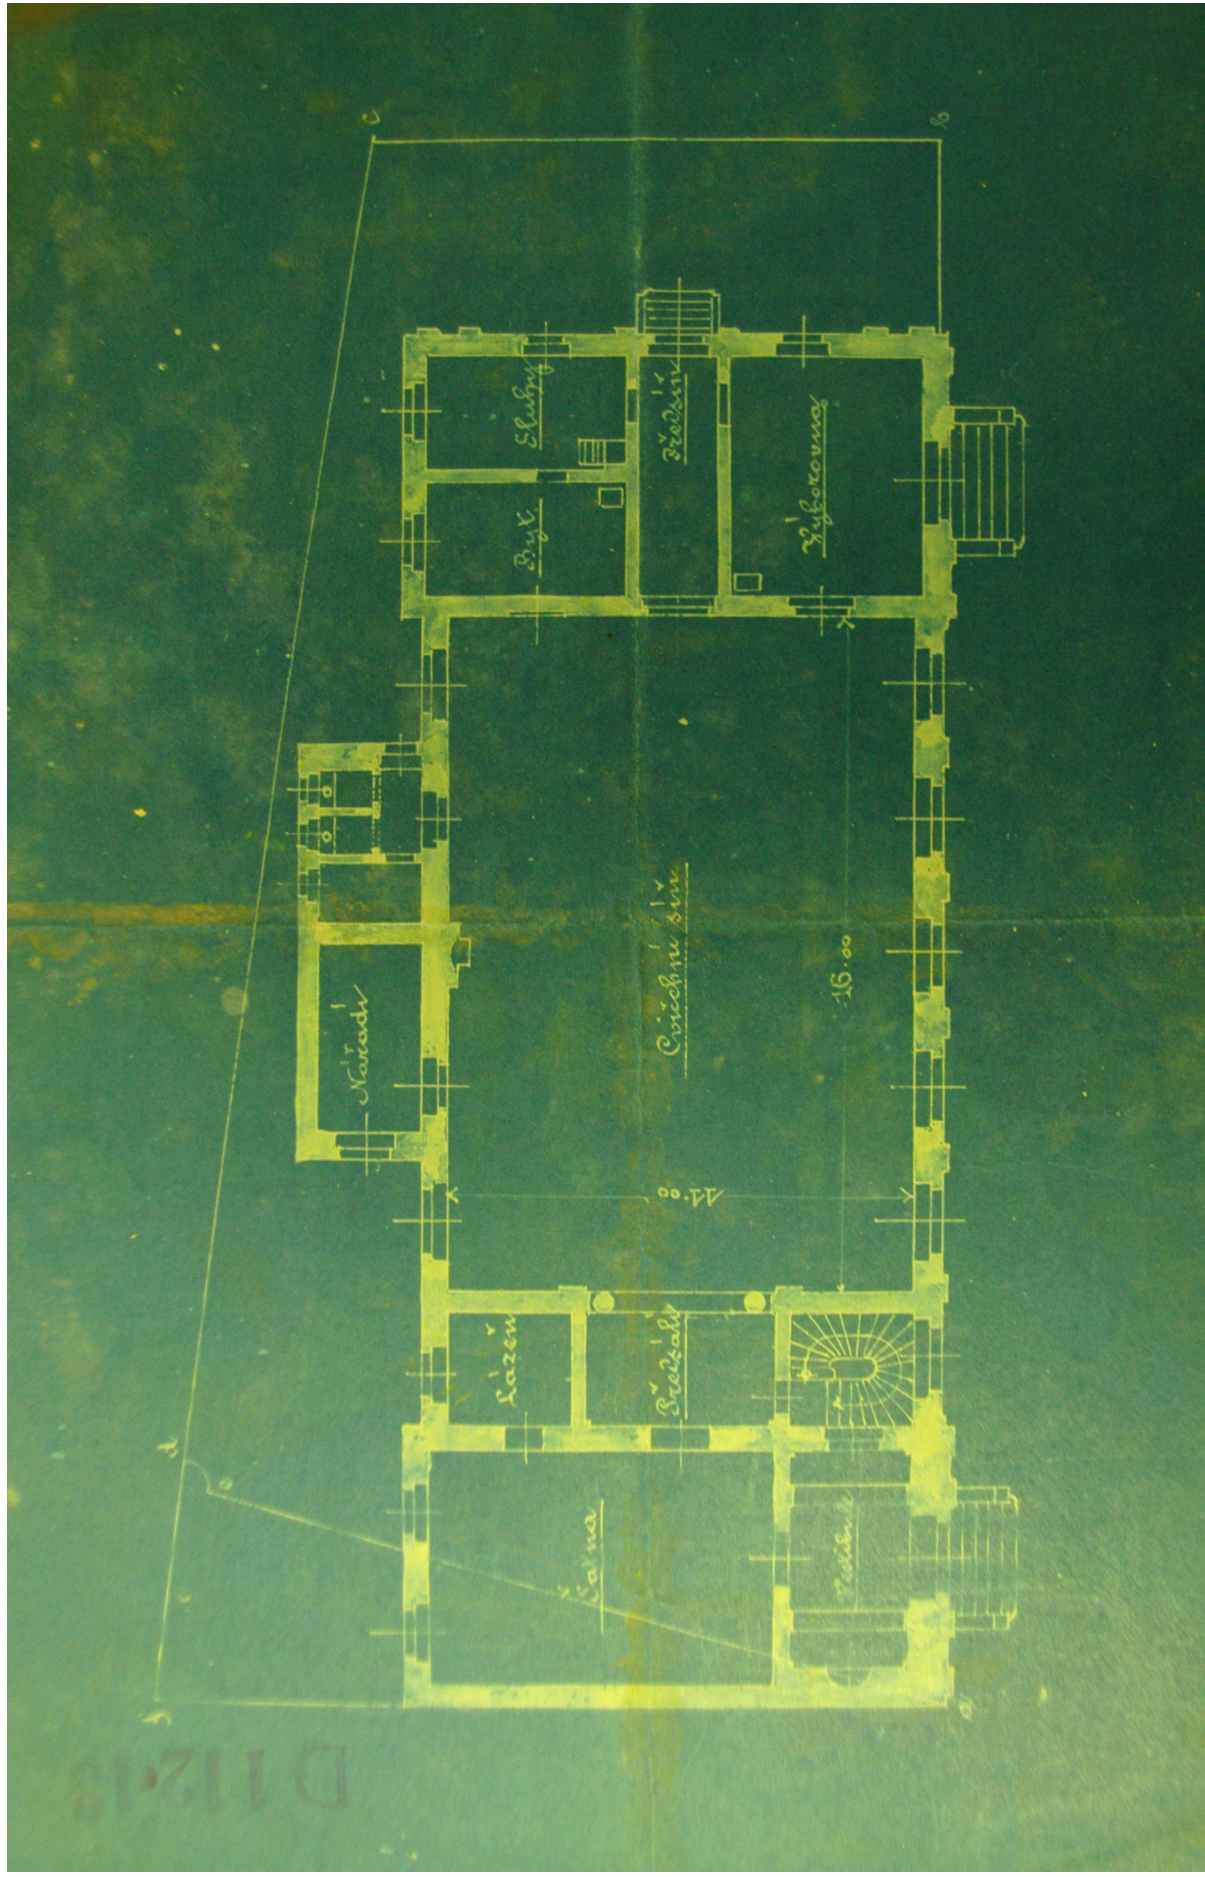


Obr. 5: Variantní návrh budoucí sokolovny, Alois Čenský, nedatován (SOKA Trutnov, SOKOL Dvůr Králové nad Labem, karton 15).



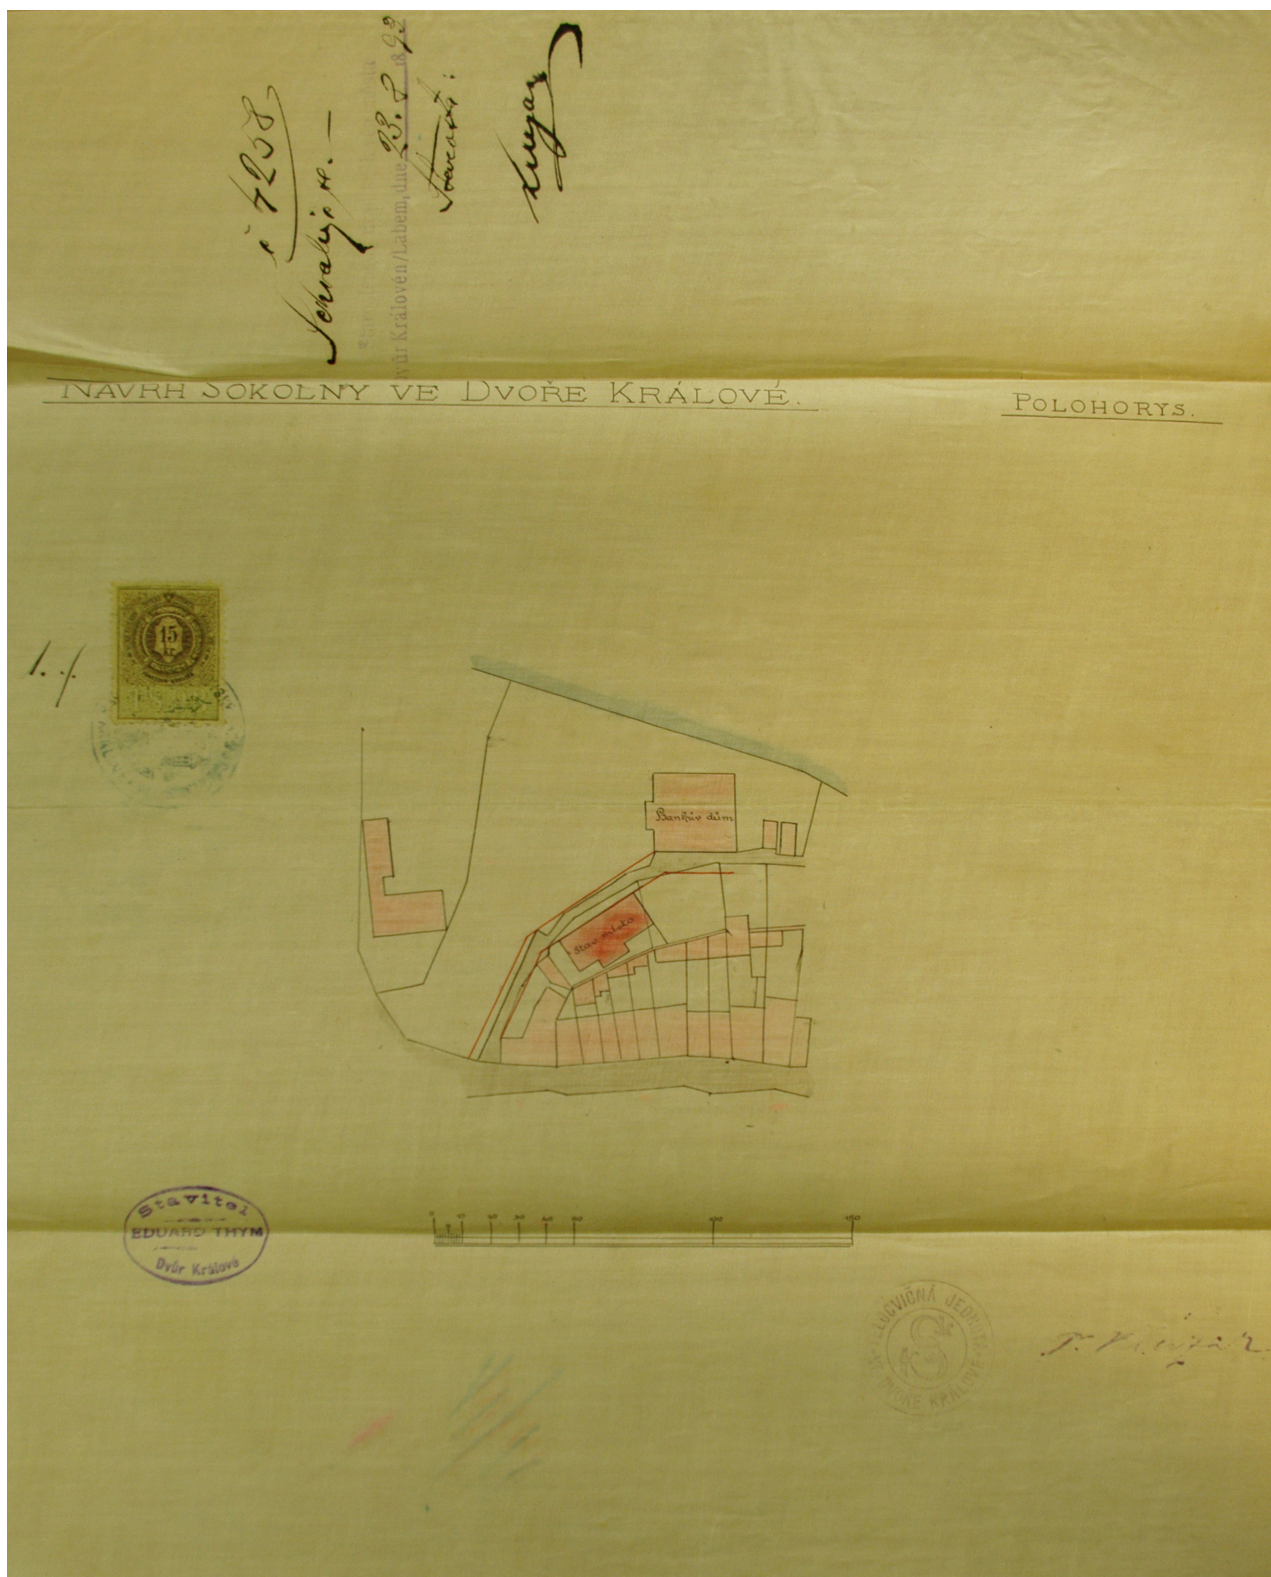

Obr. 6: Situace s budoucí sokolovnou, Eduard Thym, odsouhlaseno 23. 8. 1983 (MěÚ Dvůr Králové nad Labem, archiv stavebního odboru).



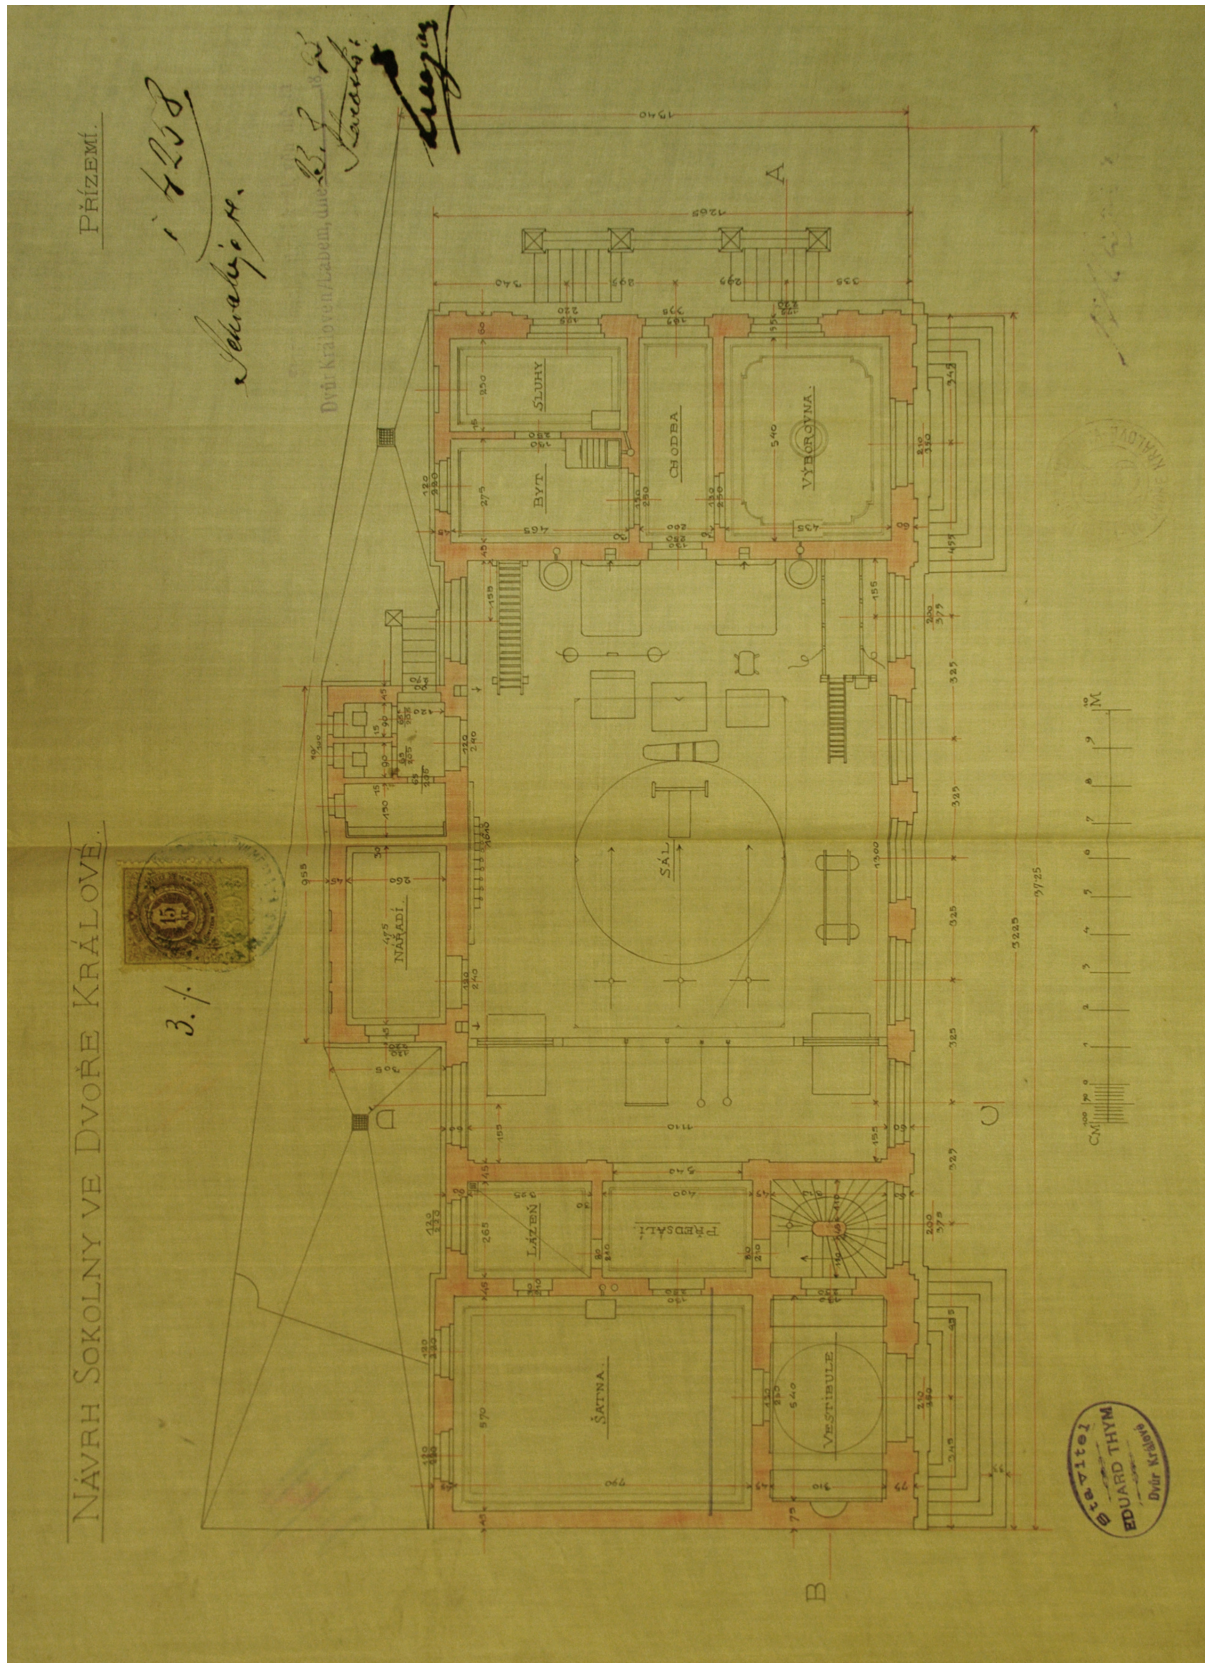

Obr. 7: Půdorys přízemí, Eduard Thym, odsouhlaseno 23. 8. 1983 (MěÚ Dvůr Králové nad Labem, archiv stavebního odboru).



NÁVRH ŠOKOLNY VE DVŮŘE KRÁLOVÉ.

VAZBA.

8524

Scroby




238 1883

*Savary:*

Lucy




15

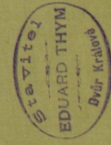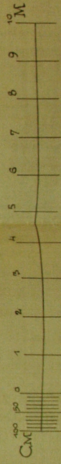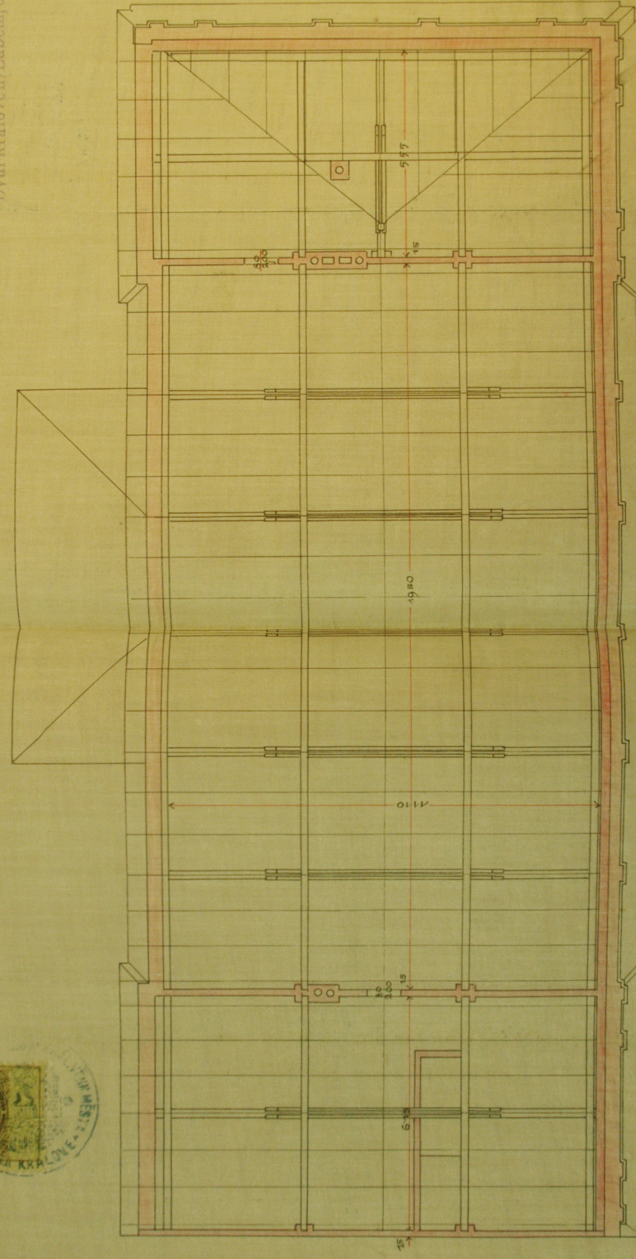



Obr. 8: Půdorys krovu, Eduard Thym, odsouhlaseno 23. 8. 1983 (MěÚ Dvůr Králové nad Labem, archiv stavebního odboru).



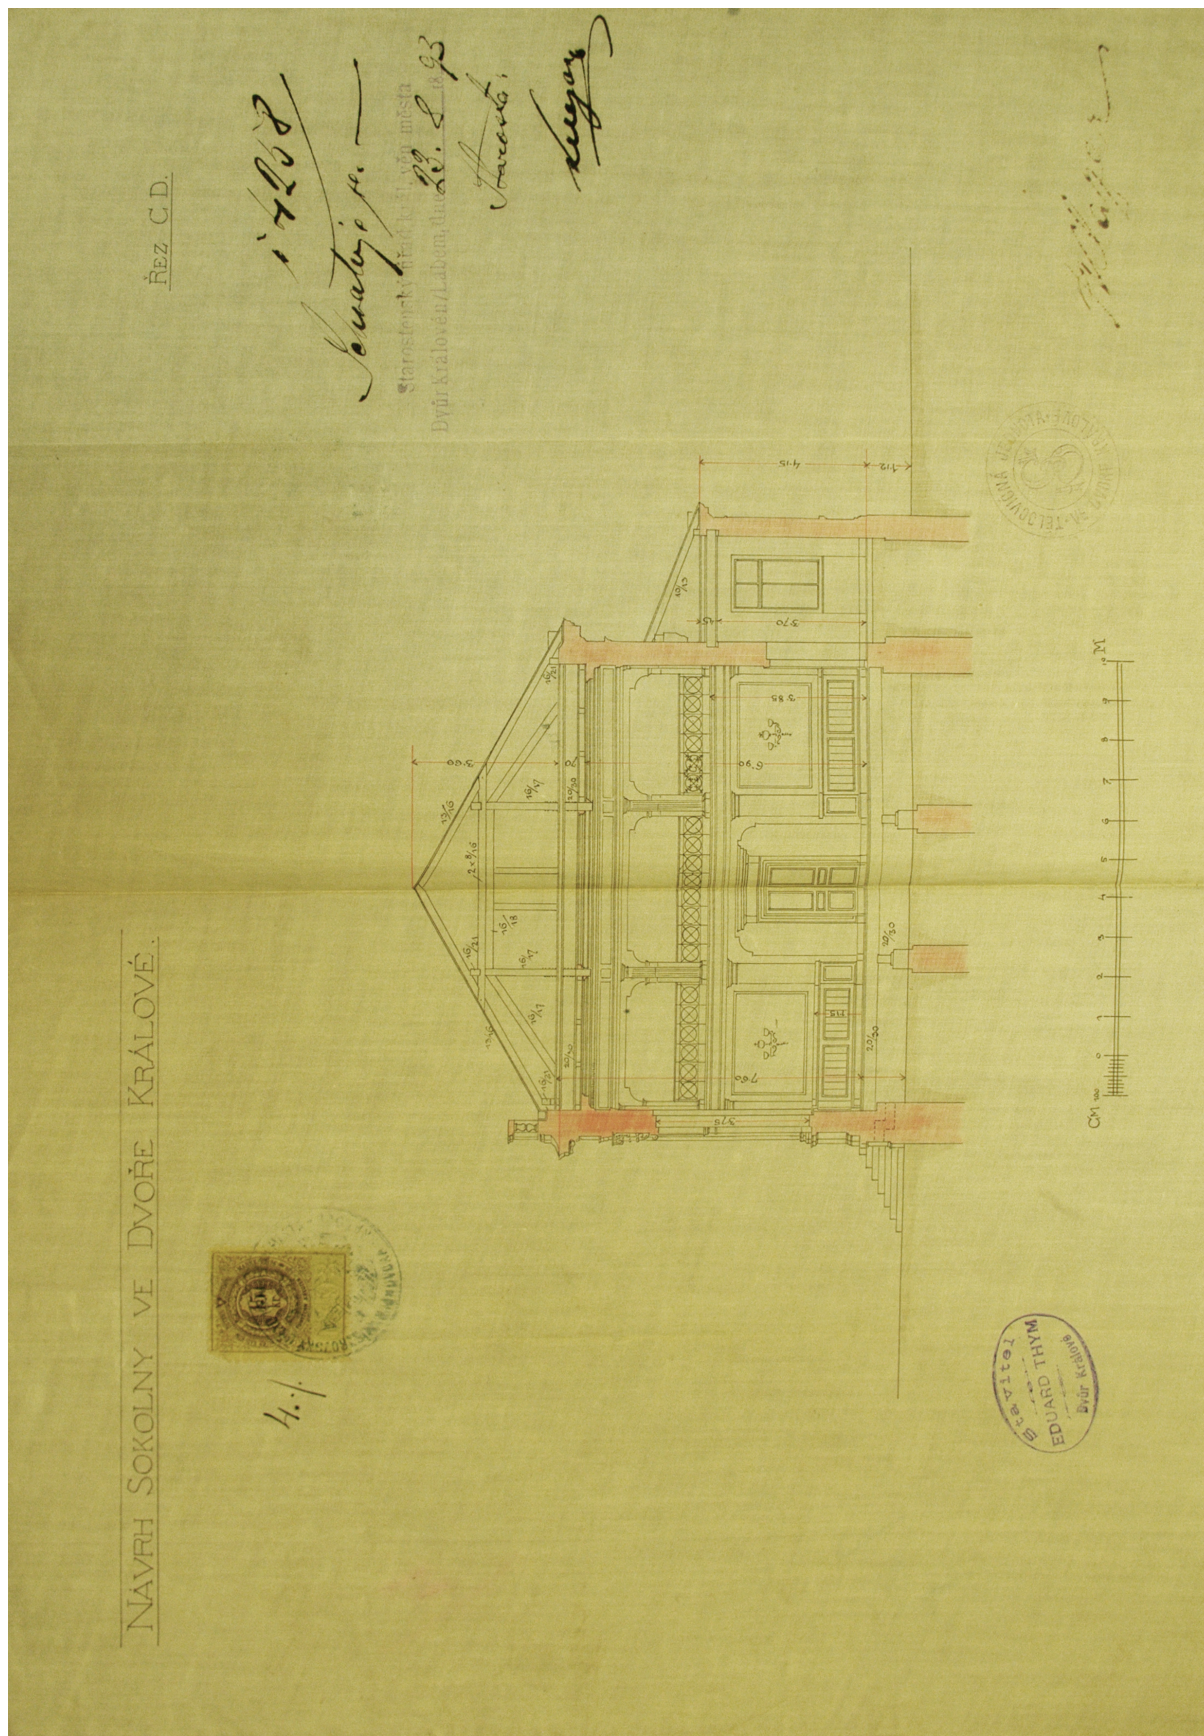


Obr. 9: Příčný řez, Eduard Thym, odsouhlaseno 23. 8. 1893 (MěÚ Dvůr Králové nad Labem, archiv stavebního odboru).



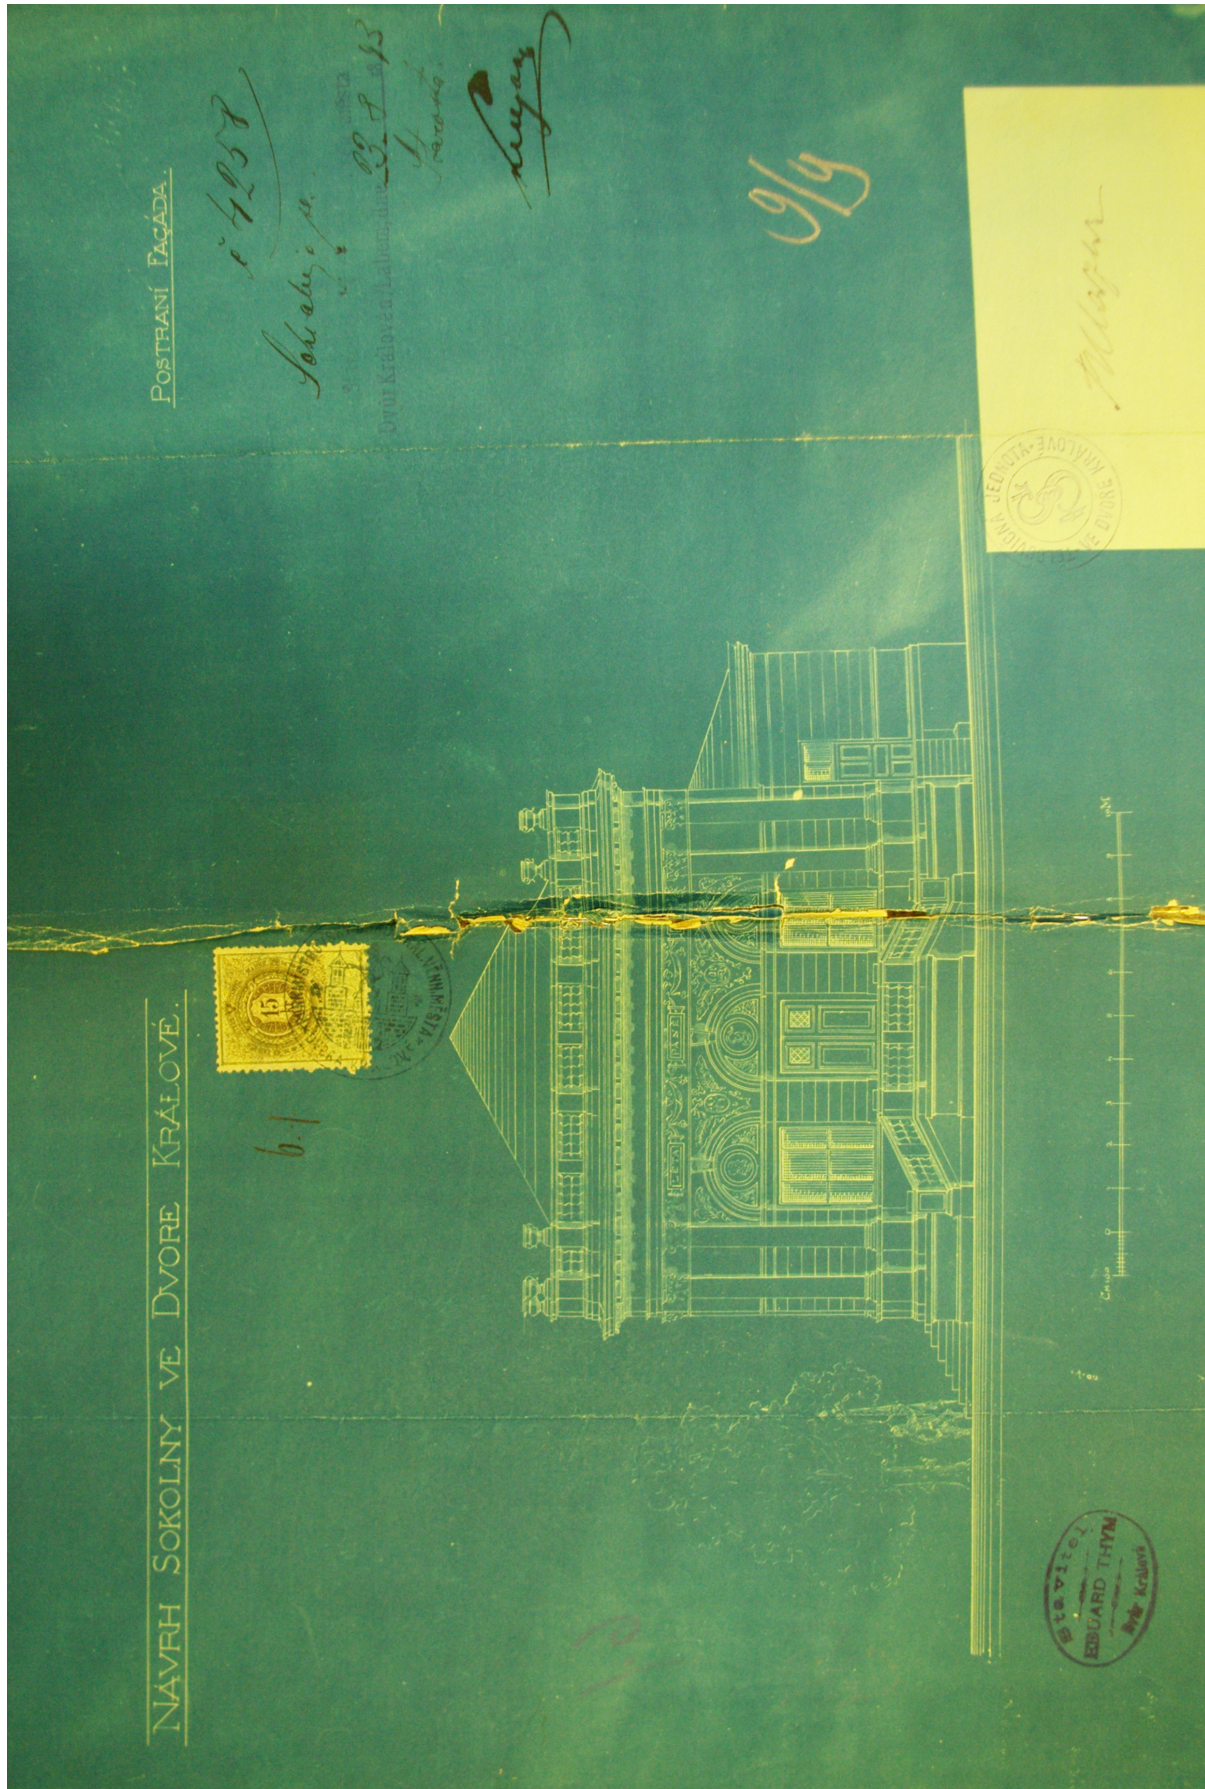

Obr. 10: Pohled na jižní fasádu, Eduard Thym, odsouhlaseno 23. 8. 1933 (MěÚ Dvůr Králové nad Labem, archiv stavebního odboru).



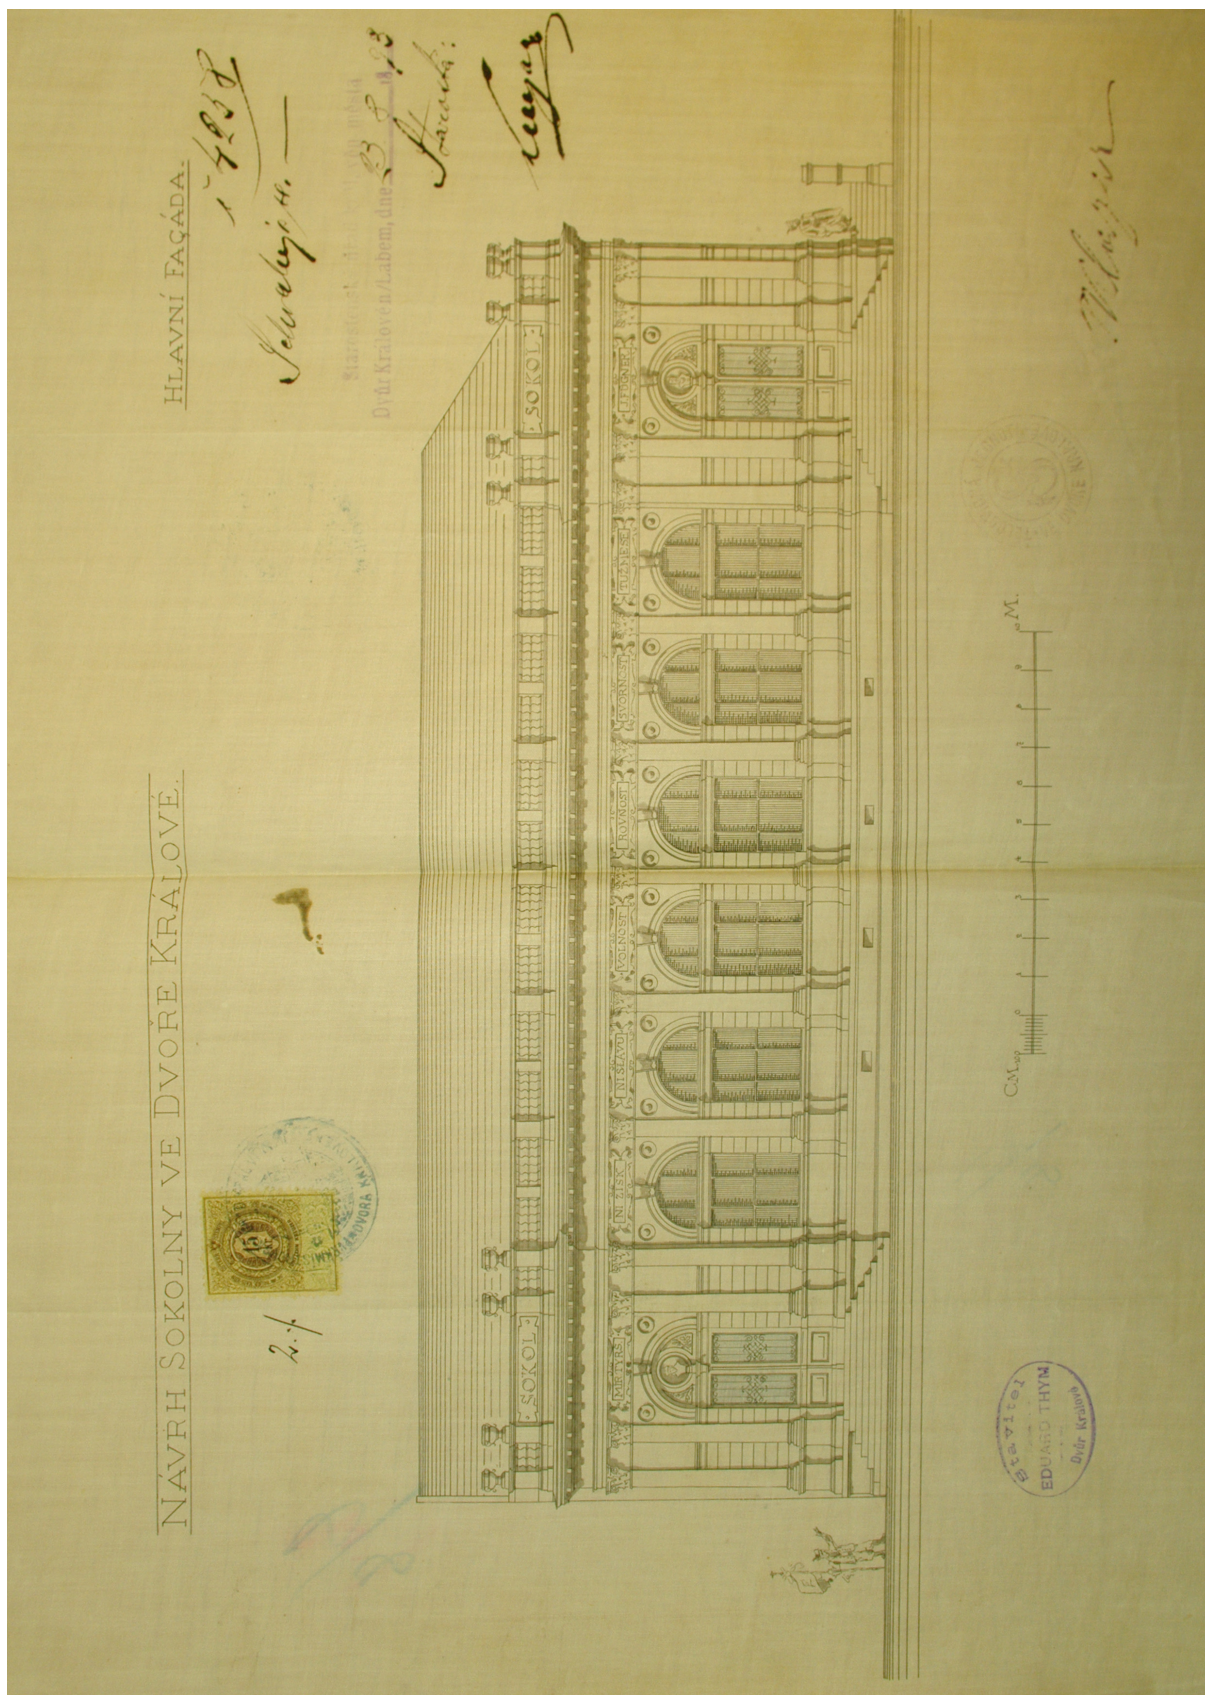

Obr. 11: Pohled na západní fasádu, Eduard Thym, odsouhlaseno 23. 8. 1883 (MěÚ Dvůr Králové nad Labem, archiv stavebního odboru).





# Polohorys

určení stavební čáry na pozemku č. parc. 300  
ve Dvůře Králové  $\frac{7}{8}$

C. 6757


Tato stavební čára stavební  
považuje se za součásti  
3. úseku 1895-1896.



Dvůr Králové nad Labem, dne 3. 11. 1894

Stavba

Krysa

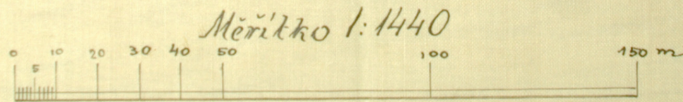


Dvůr Králové  $\frac{7}{8}$ , listopadu 1894.

Eduard Thym



Obr. 12: Situace s budoucí sokolovnou, Eduard Thym, listopad 1894 (MěÚ Dvůr Králové nad Labem, archiv stavebního odboru).



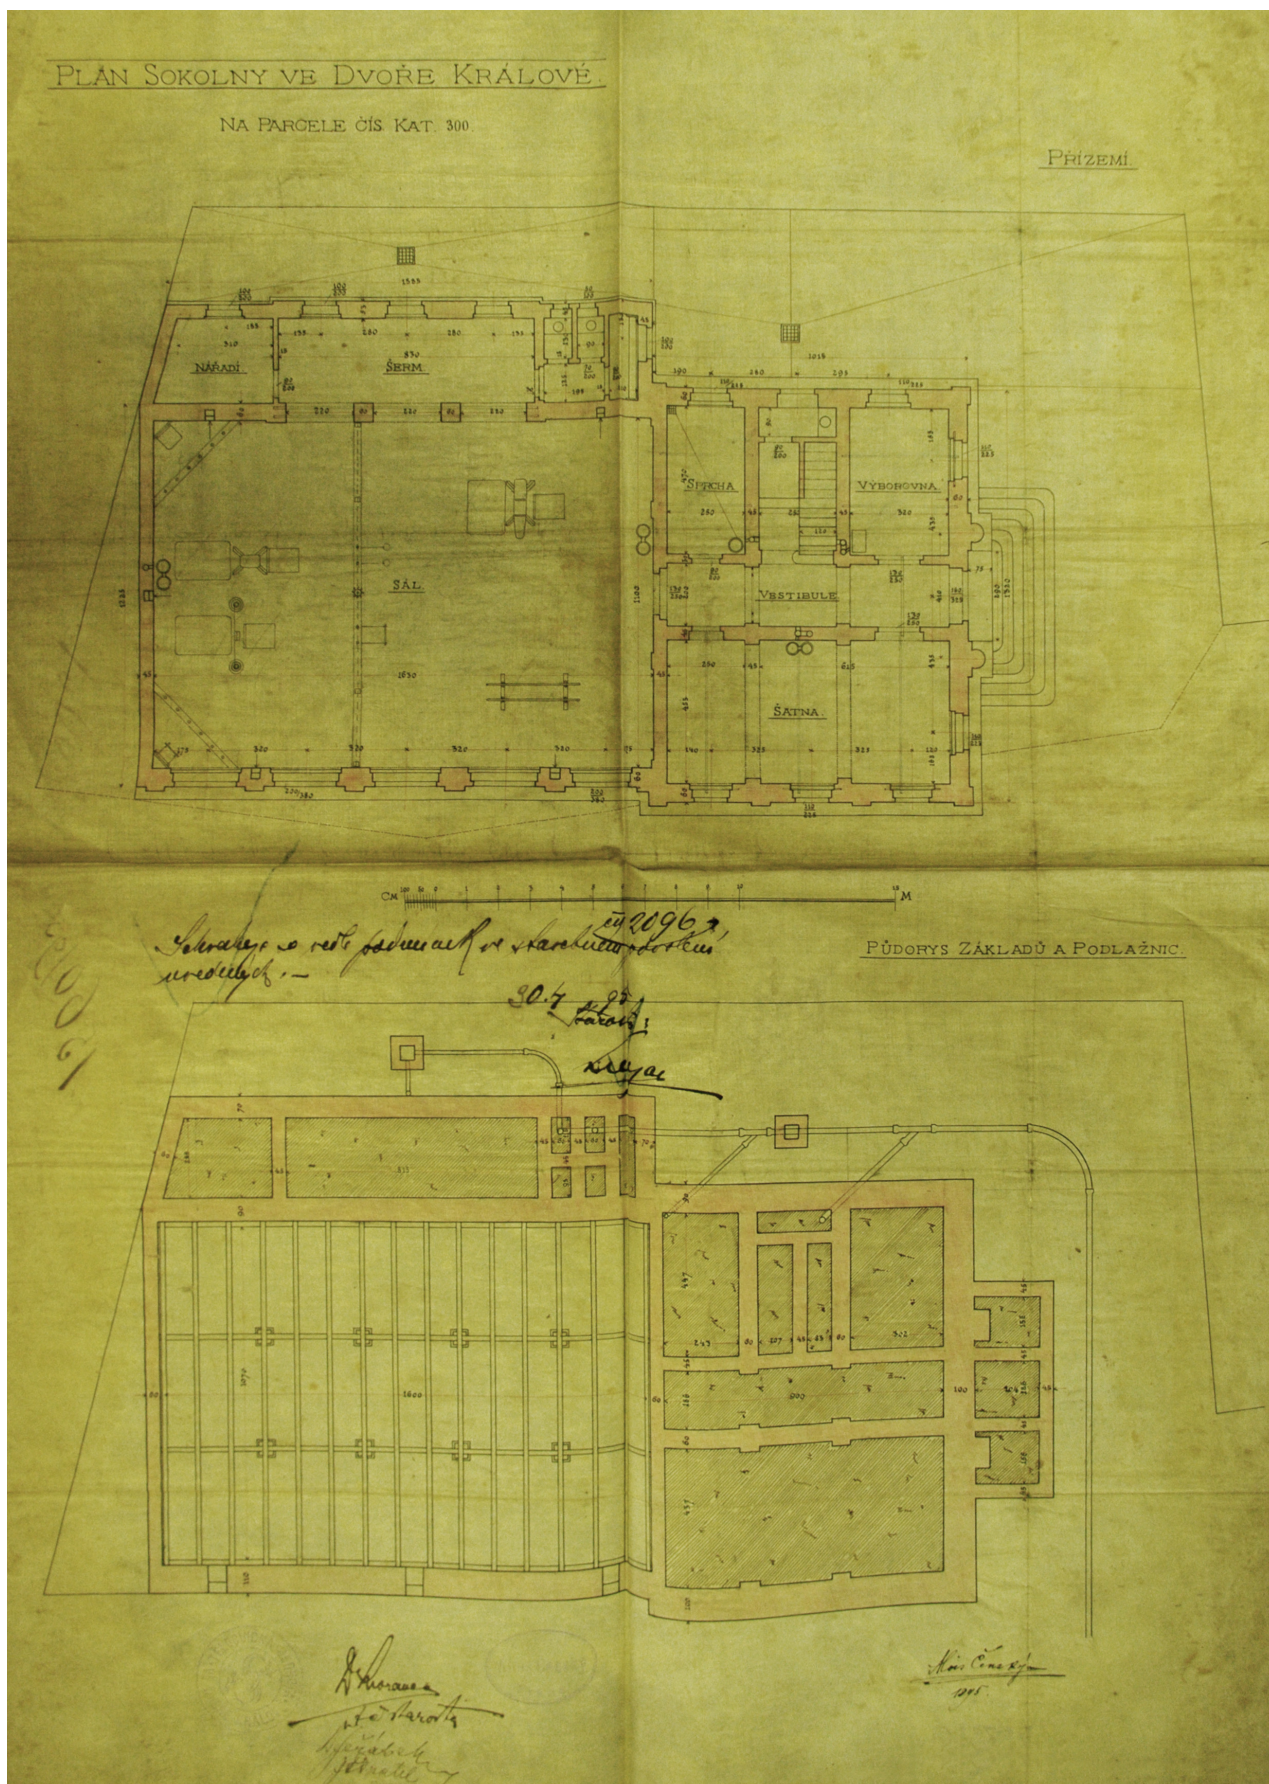

Obr. 13: Půdorys přízemí bez později přistavěné šatny a půdorys základů, Alois Čenský, 1895 (SOKA Trutnov, SOKOL Dvůr Králové nad Labem, karton 15).




PLÁN SOKOLNY VE DVOŘE KRÁLOVÉ.

NA PARCELE ČÍS. KAT. 300.


PŮDORYS ZÁKLADŮ A PODLAŽNIC.

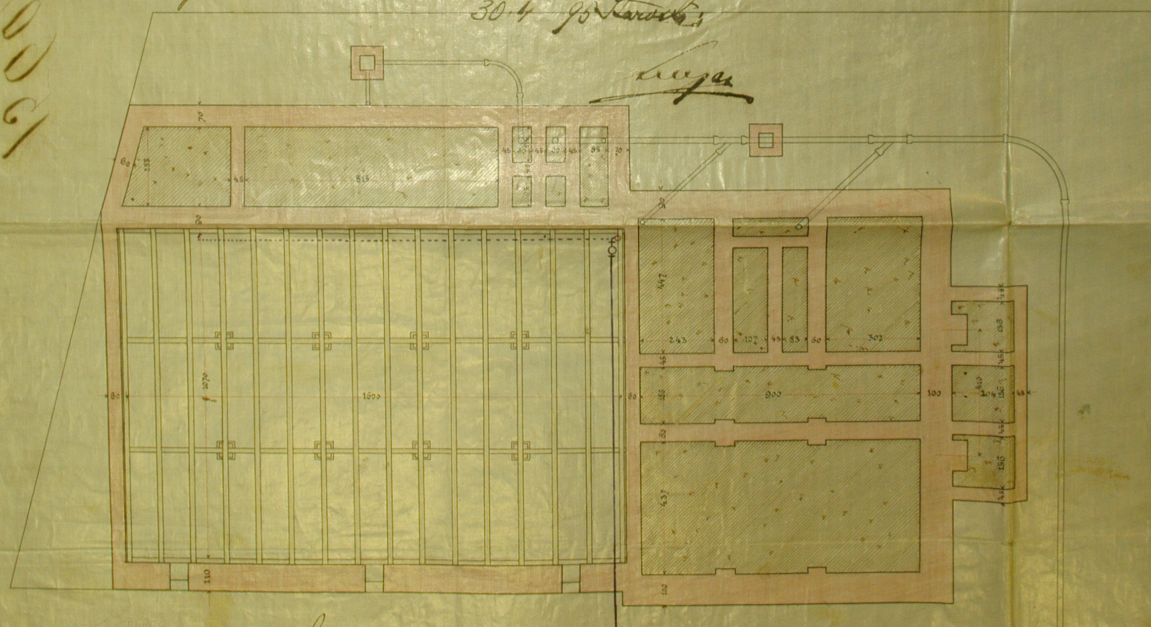

~~A. Knappe~~  
~~H. C. Knappe~~


Alois Cinsky  
1895

Obr. 14: Půdorys přízemí s později přistavěnou šatnou a půdorys základů, Alois Čenský, 1895 (MěÚ Dvůr Králové nad Labem, archiv stavebního odboru).








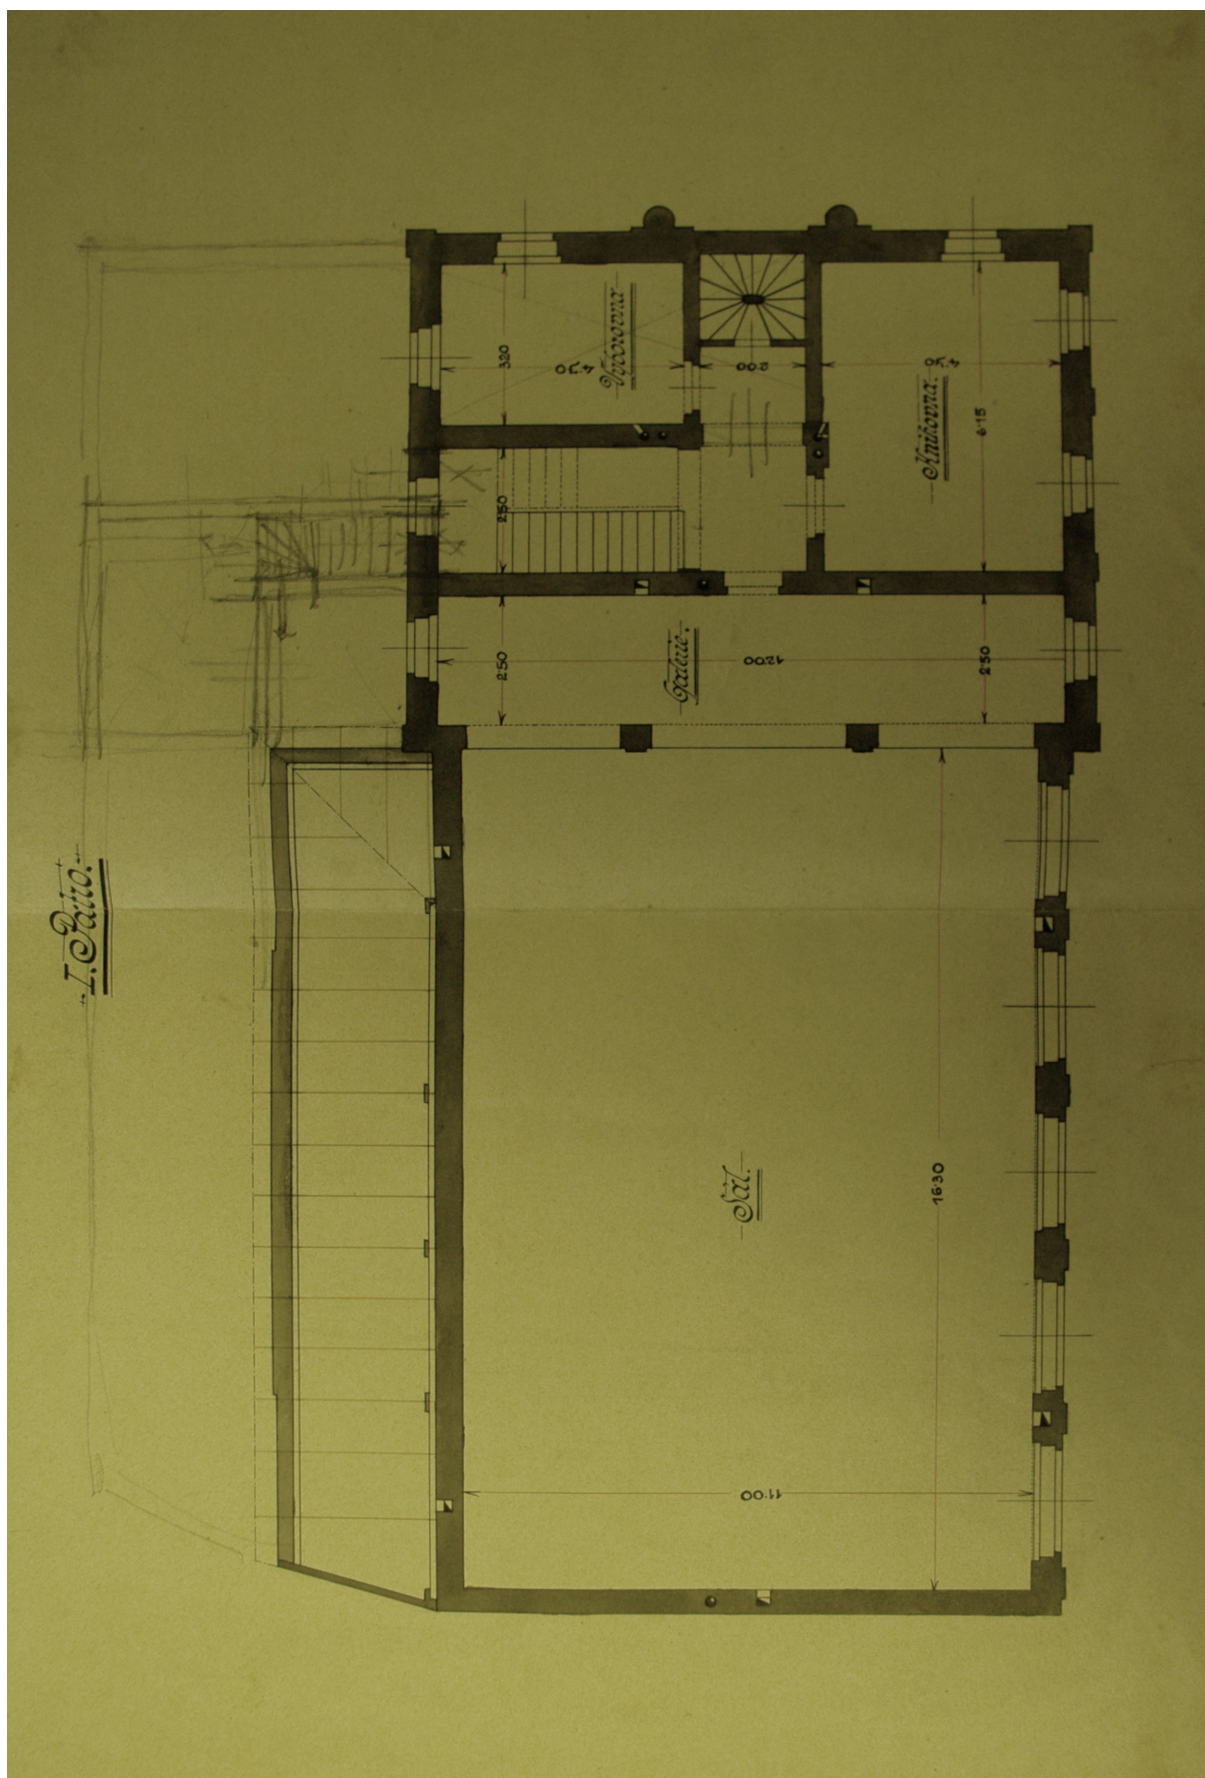


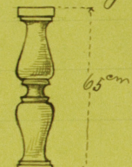

Obr. 16: Půdorys prvního patra, Alois Čenský, nedatováno (SOKA Trutnov, SOKOL Dvůr Králové nad Labem, karton 15).



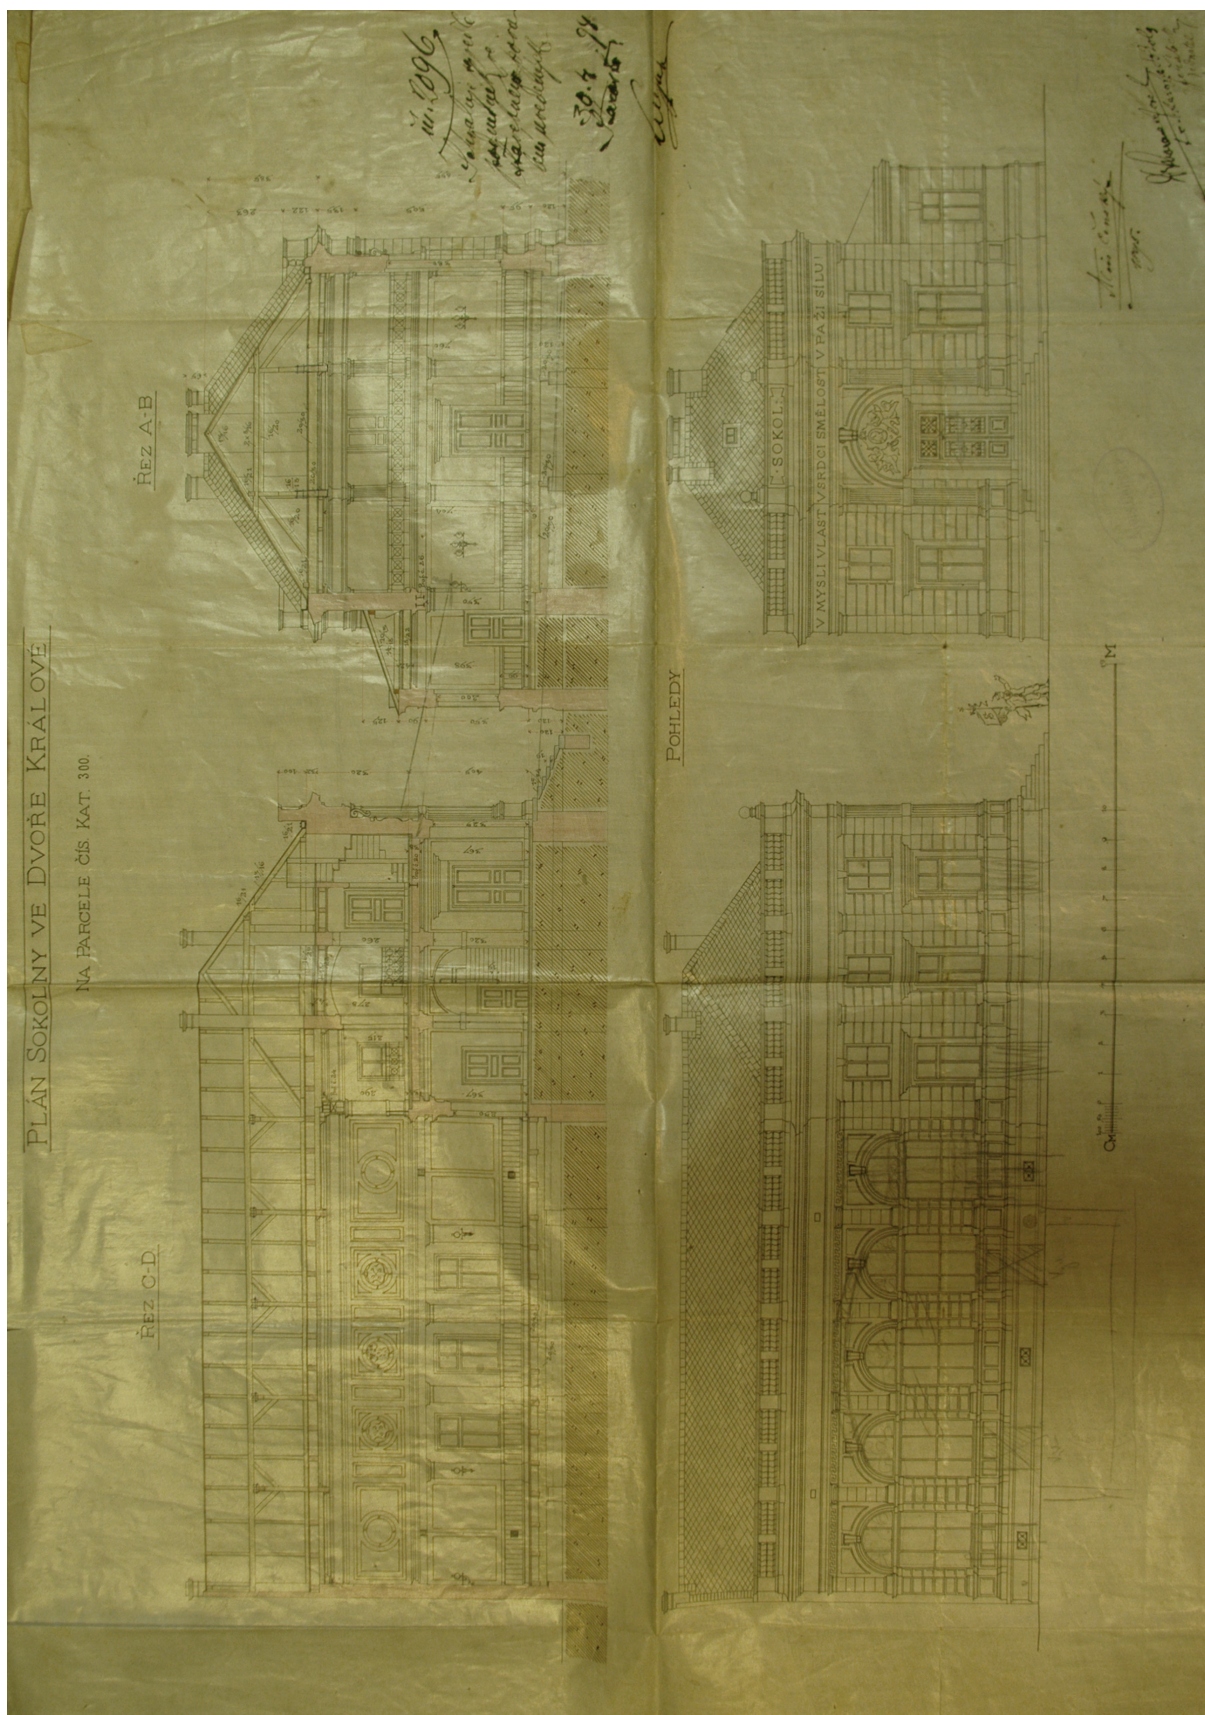

Obr. 17: Řezy a pohledy, Alois Čenský, 1895 (MěÚ Dvůr Králové nad Labem, archiv stavebního odboru).




Číslo součtů	Rozměry		Obsah	Cena	Obsah
	Metr		Metr		
II. Sochařská práce					
č. 119 (mět)					
činy od firmy <u>A. Riedl &amp; spol.</u> na škol. hřbitovské.					
1.	Dva podobné zakončení nad hlavním vchodem				
					
	Za 1 kus, zhotoveného z kufstýnského cementu, se vším příslušenstvím, dle detailního plánu zhotoveného.			6.00	12.00
2.	Balustry do attiky.		kusů	124	
					
	Za 1 kus těchto balustrií dle detailního plánu zhotovené, se vším příslušenstvím.			0.75	93.00
3.	Zuborez do hlavní římsy				
	$2 \times 10 \times 40 + 2 \times 10 \times 50 + 2 \times 10 \times 15 + 13 \times 60 + 2 \times 10 \times 40$ celkem běž. m.		63.50		
	Za 1 běžný metr zuborezu z dobrého kufstýnského cementu dle detailního plánu zhotoveného, se vším příslušenstvím.			7.66	496.00
4.	Tonské hlavice na lesiny v hlavním průčelí fasády.		kusů	4	
					
	Za 1 kus, dle detailního náčrtu modellovaného, z kufstýnského cementu, odlité se vším příslušenstvím.			10.00	40.00
	Ináčka:				18.50

Obr. 18: Strana z rozpočtu výloh na stavbu sokolovny, Alois Čenský, březen 1895 (SOKA Trutnov, SOKOL Dvůr Králové nad Labem, karton 16).








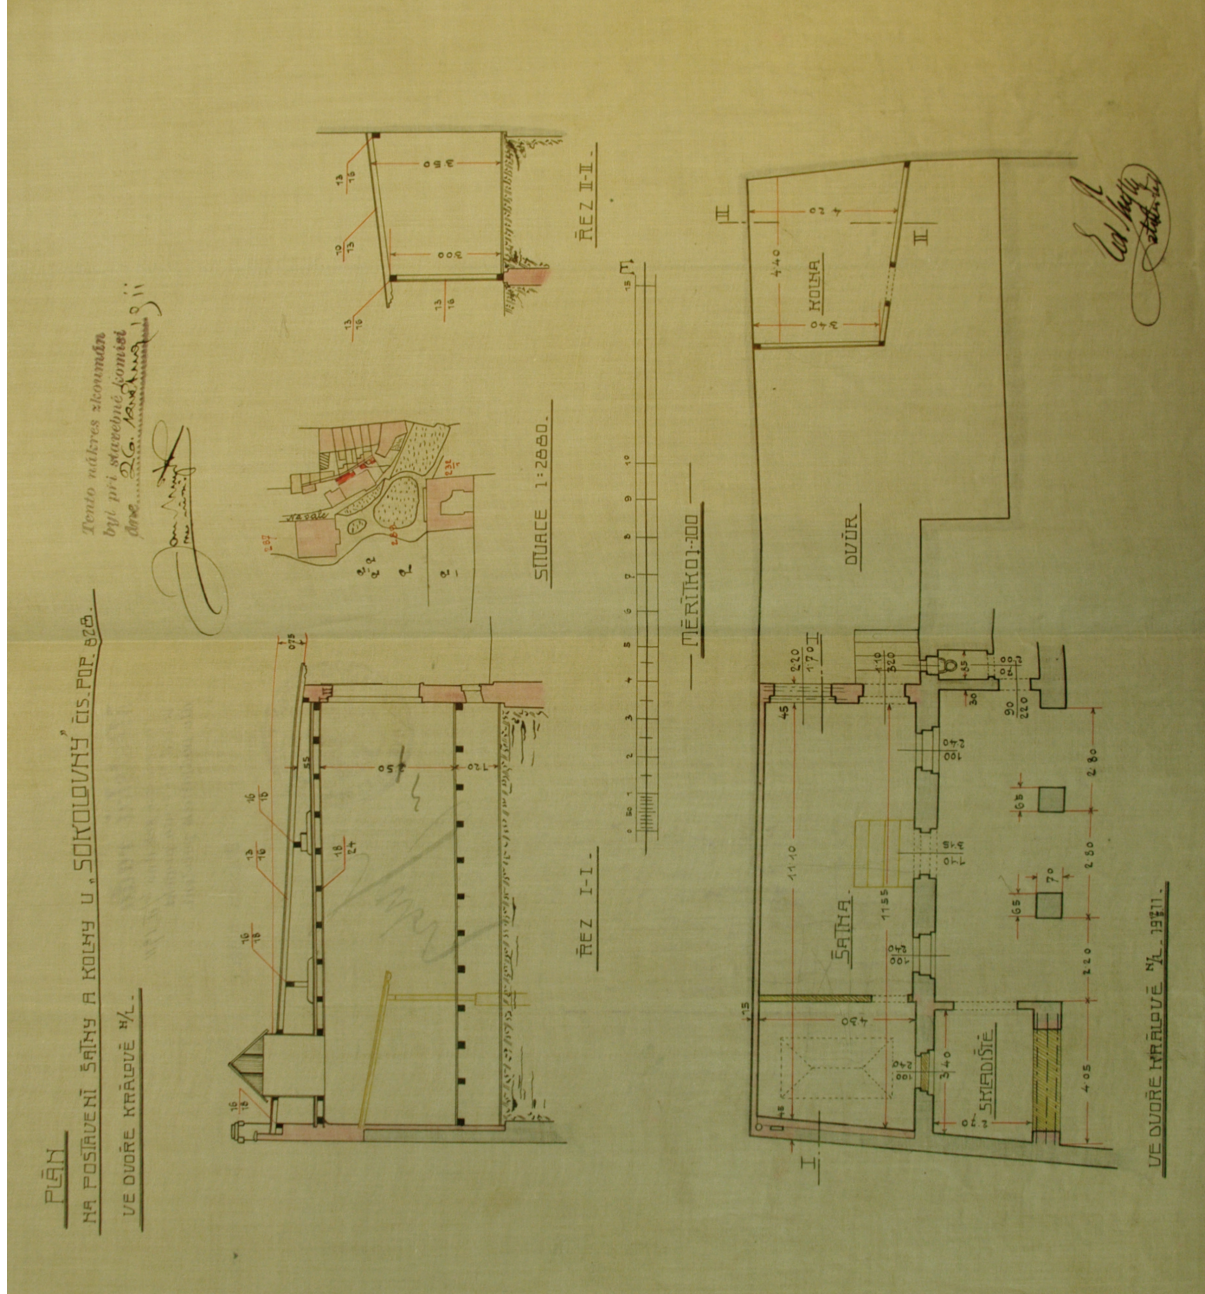


Obr. 20: Návrh šatny a kolny při sokolovně, Eduard Thym, 1911 (MěÚ Dvůr Králové nad Labem, archiv stavebního odboru).



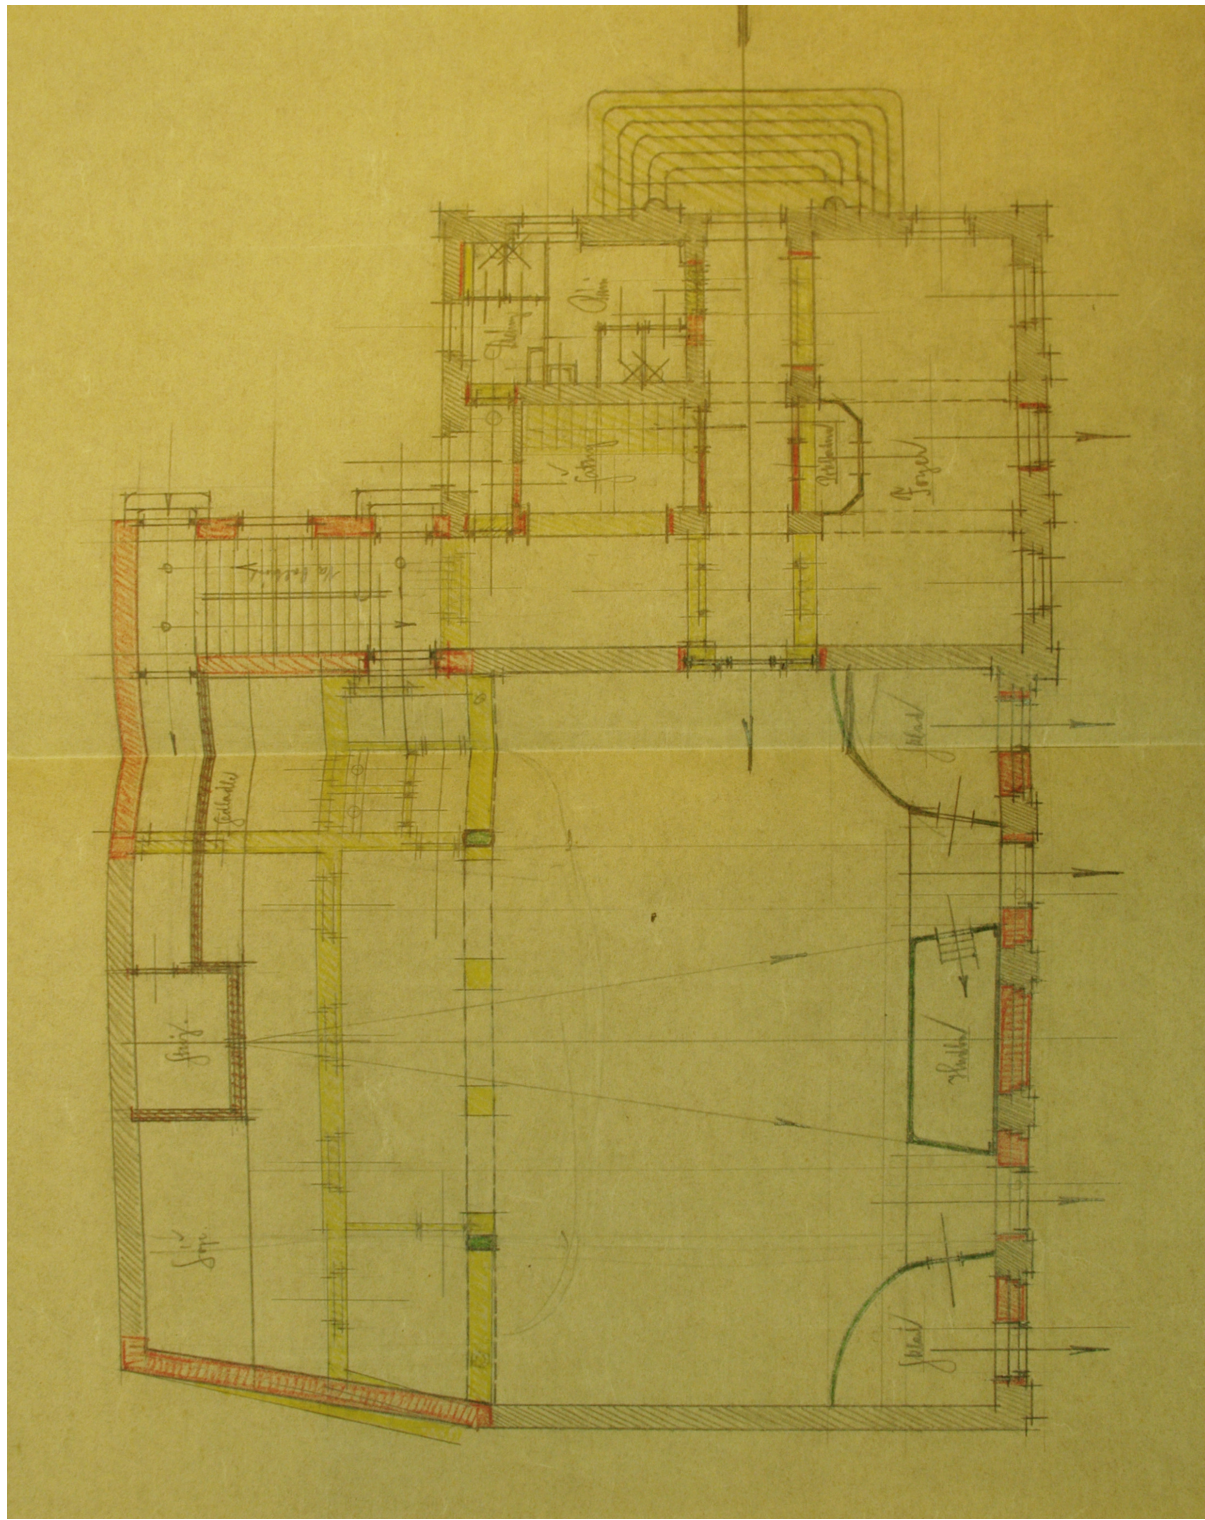


Obr. 21: Snad první návrh na přestavbu sokolovny, autor neuveden, nedatováno (SOKA Trutnov, SOKOL Dvůr Králové nad Labem, karton 15).



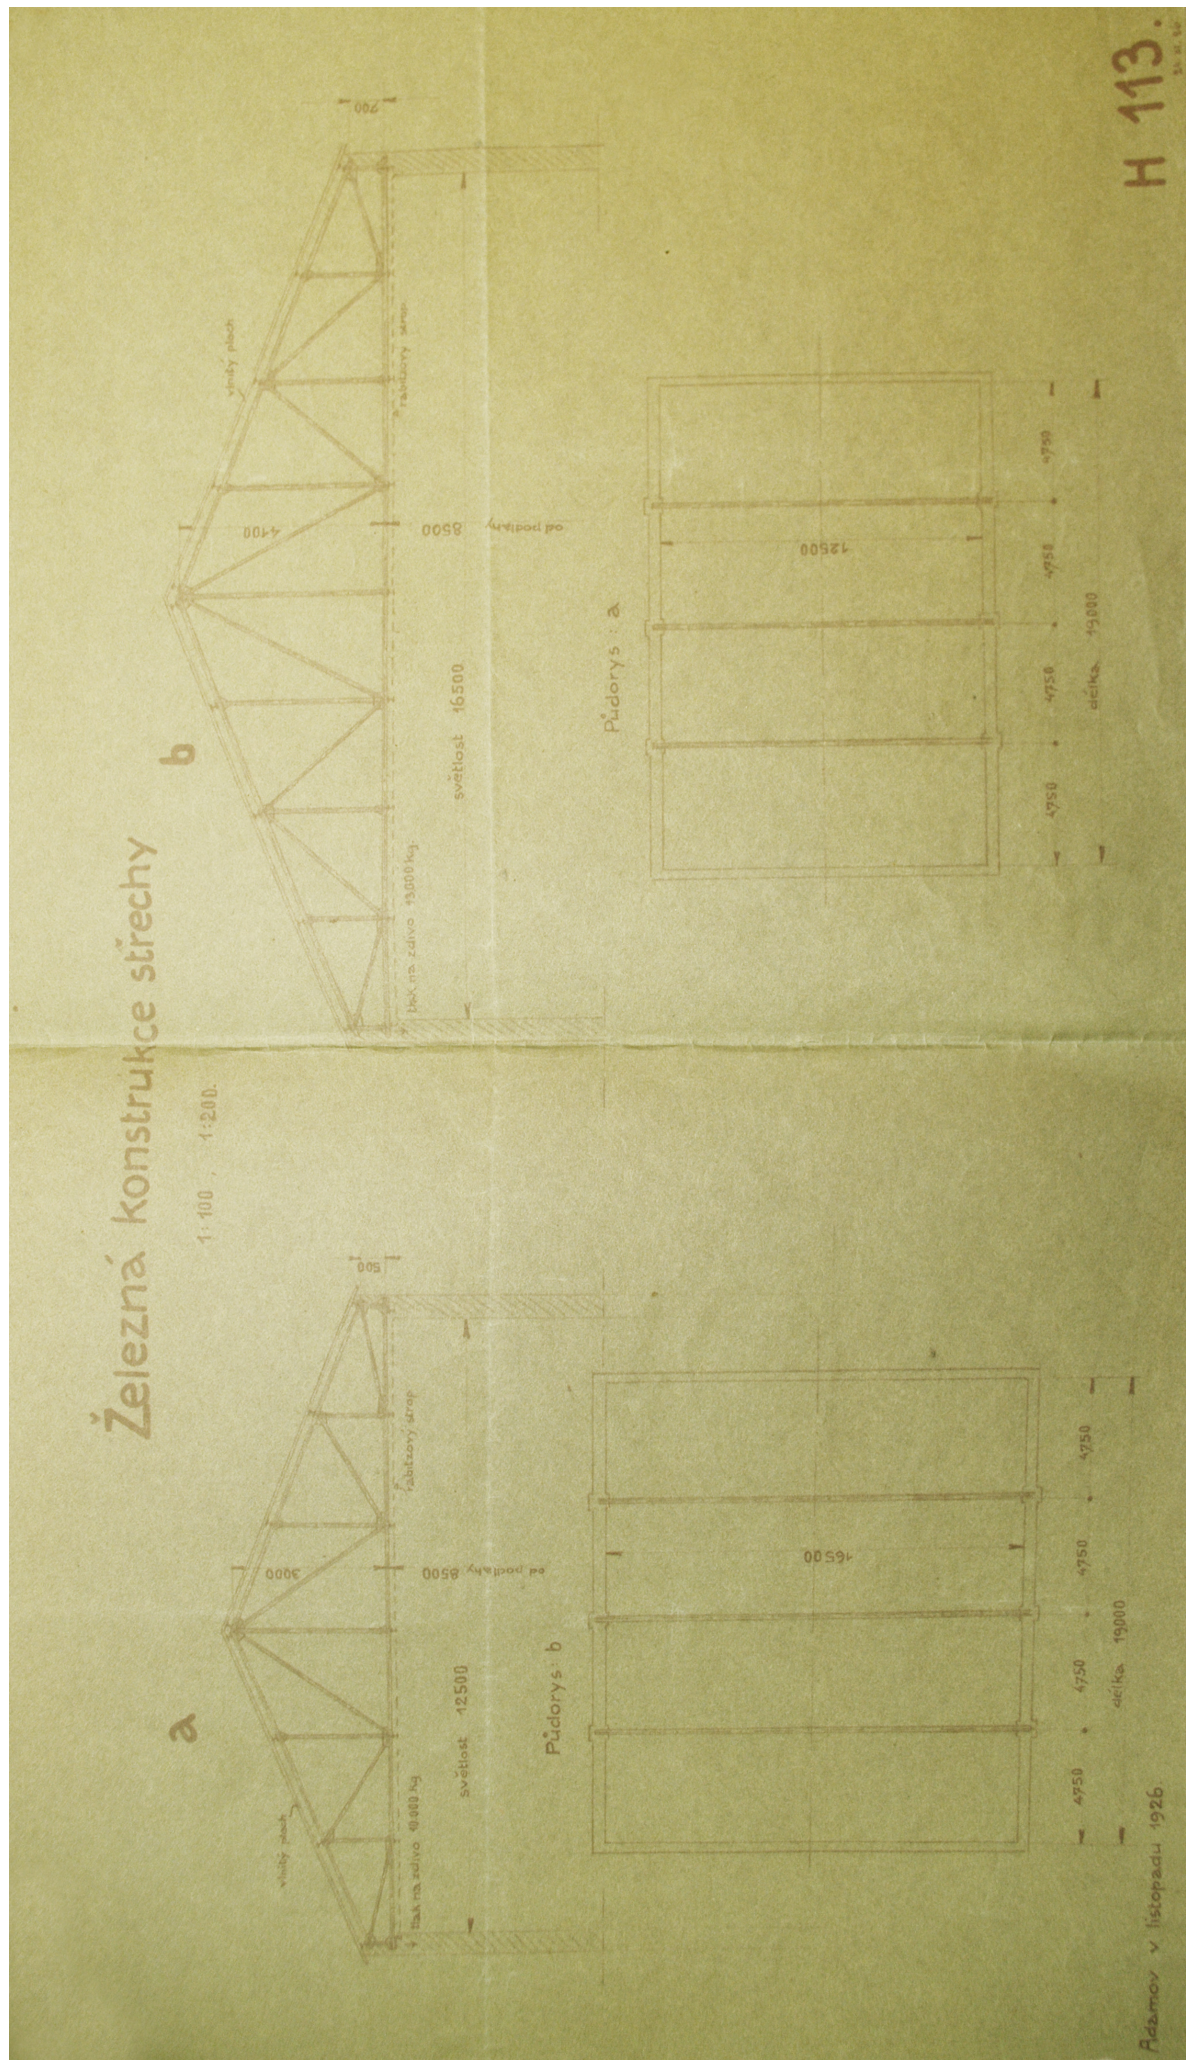

Obr. 22: Návrh železné konstrukce střechy nad sokolovnou, Adamov, 1926 (SOKA Trutnov, SOKOL Dvůr Králové nad Labem, karton 15).



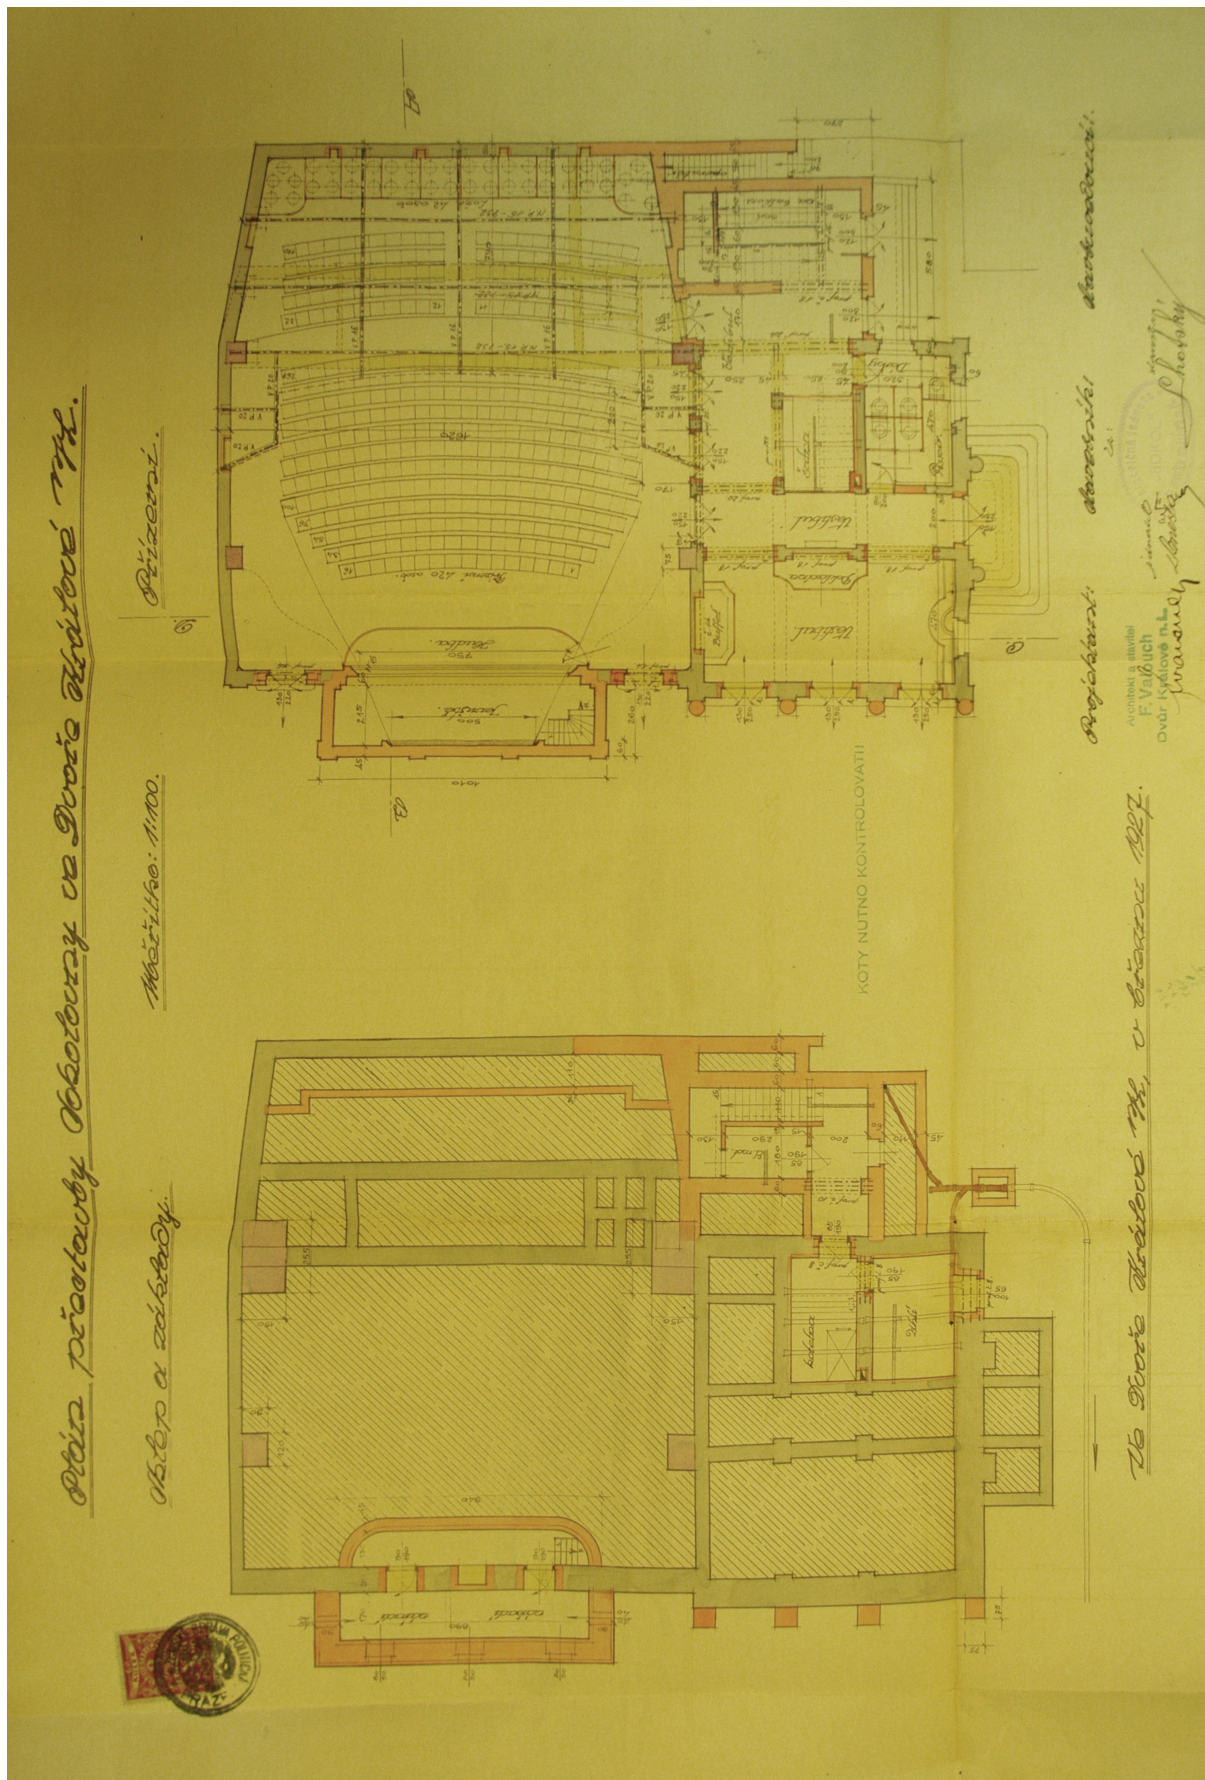

Obr. 23: Přestavba sokolovny, půdorys základů a přízemí, F. Valouch, březen 1927 (MěÚ Dvůr Králové nad Labem, archiv stavebního odboru).












*Sokol*

Obr. 26: Přestavba sokolovny, jižní a západní pohled, F. Valouch, březen 1927 (MěÚ Dvůr Králové nad Labem, archiv stavebního odboru).



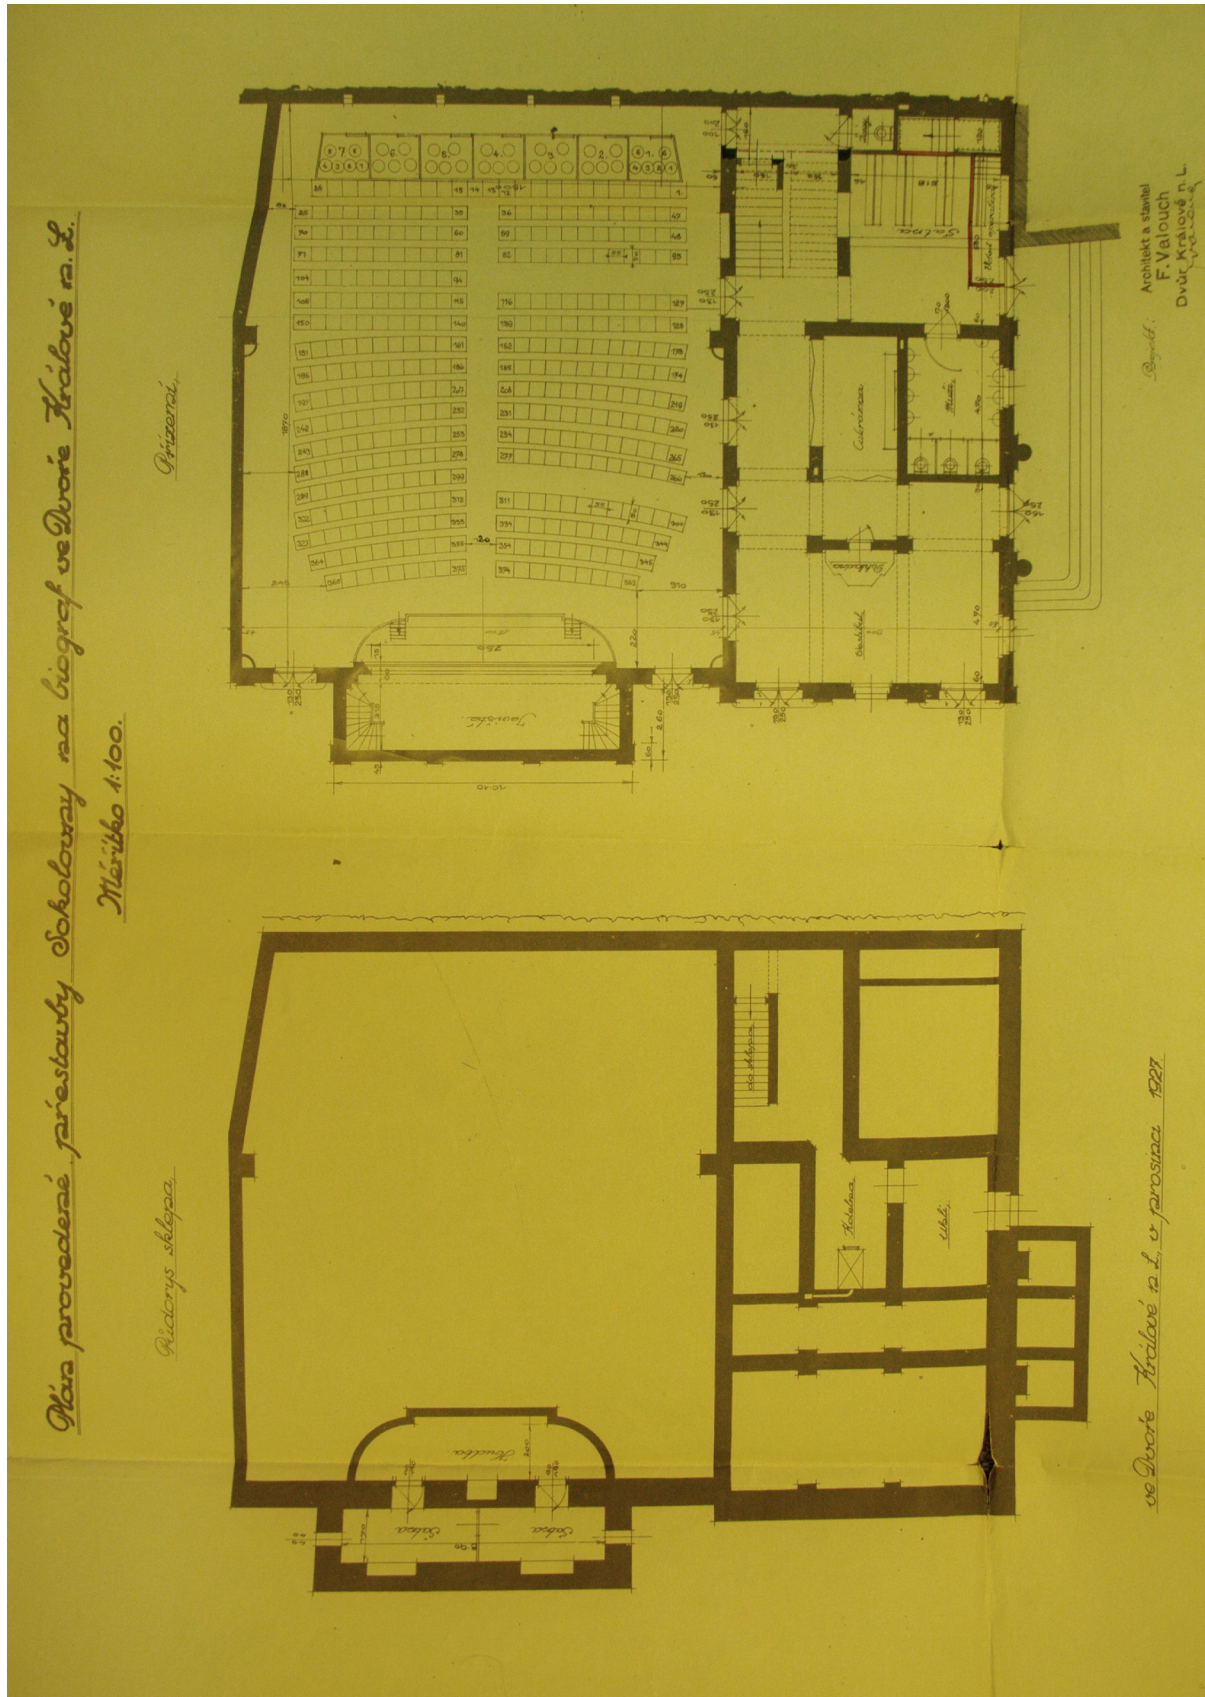

Obr. 27: Přestavba sokolovny, půdorys sklepa a přízemí, F. Valouch, prosinec 1927 (MěÚ Dvůr Králové nad Labem, archiv stavebního odboru).




Hlavní provedené přestavby Sokolovny na biograf ve Dvůře Králové n. L.



Měřítko 1:100.

Plánek Ipatra


Střecha

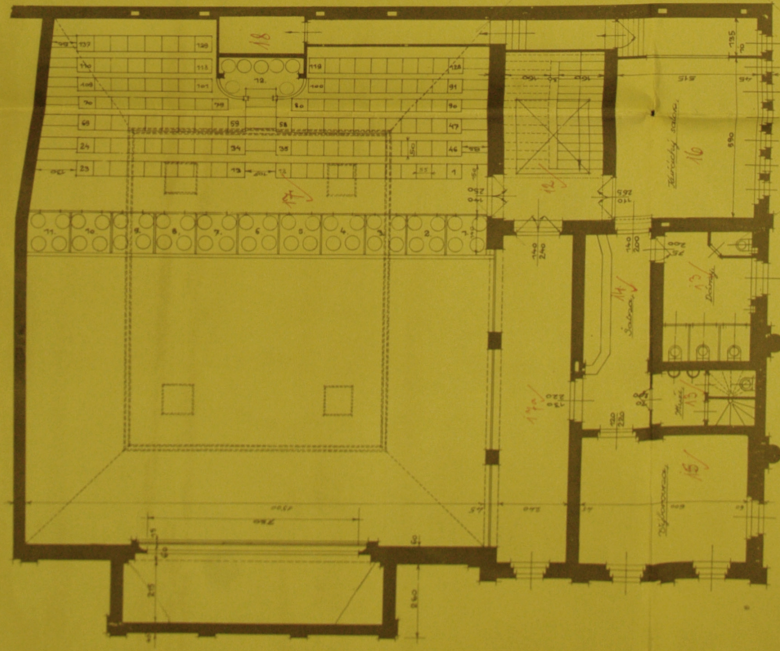

*ve Dvůře Králové n. L. v prosinci 1927*

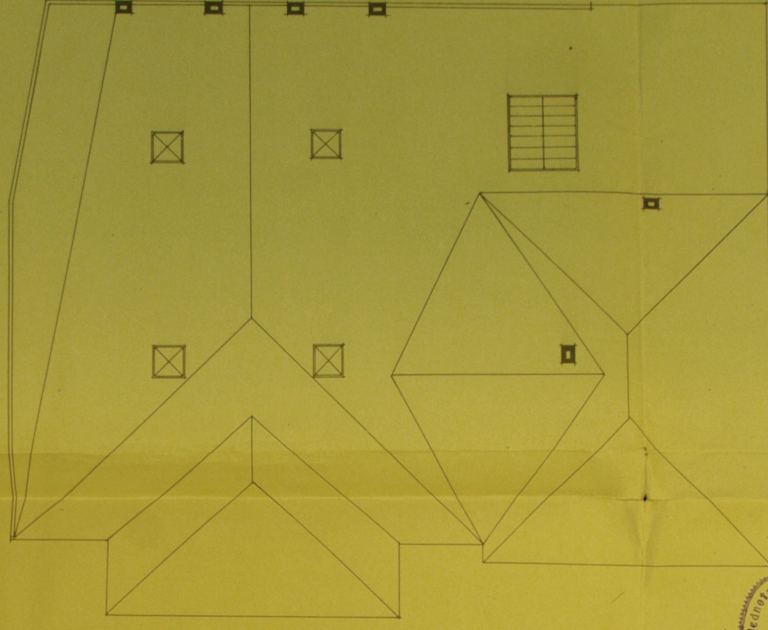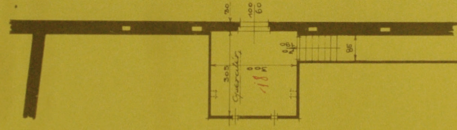

*Stř.*

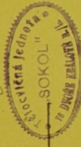

*Prohlášení  
stavby*

*Projekt. Architekt a stavitel  
F. Valouch  
Dvůr Králové n. L.  
1927*

Obr. 28: Přestavba sokolovny, půdorys patra a krovu, F. Valouch, prosinec 1927 (MěÚ Dvůr Králové nad Labem, archiv stavebního odboru).




*Plán provedené přestavby Sokolovny na biograf ve Dvůře Králové n. L.*

*Měřítko 1:100.*

*Rez A-B.*

*Rez C-D.*

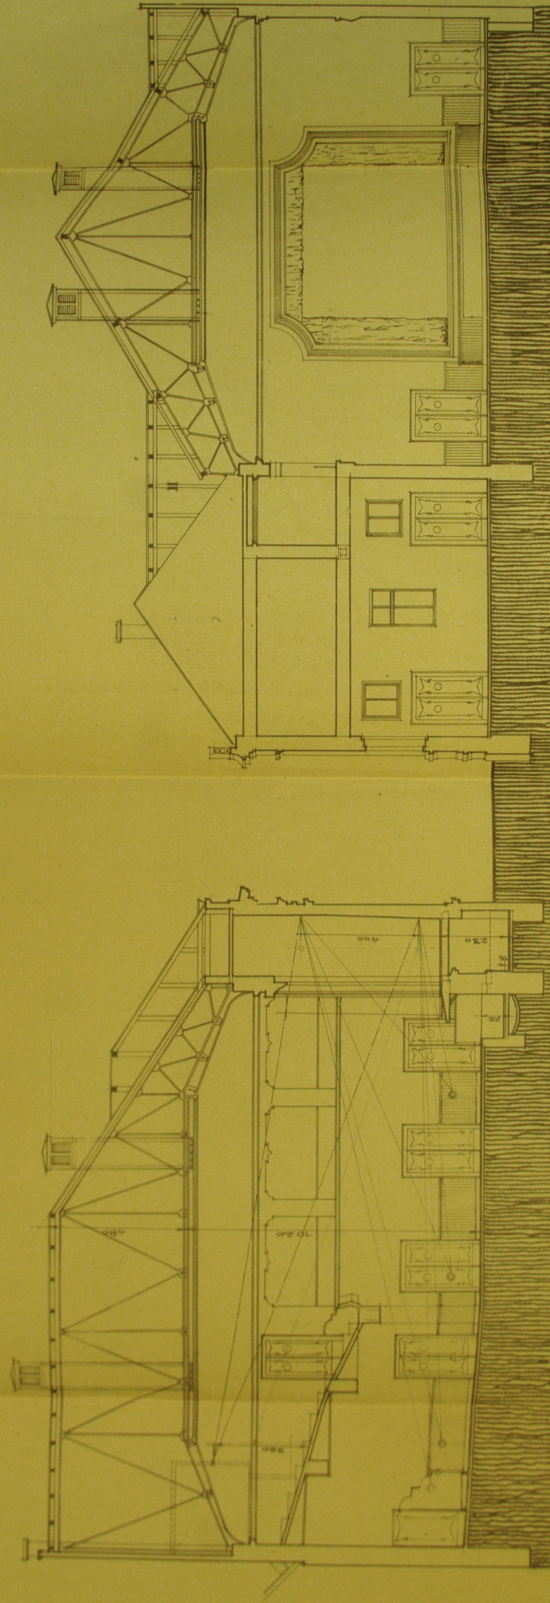

*ve Dvůře Králové n. L. dne 30. prosince 1927*


*Architekt a stavitel  
F. Valouch  
Dvůr Králové n. L.  

Obr. 29: Přestavba sokolovny, řezy, F. Valouch, prosinec 1927 (MěÚ Dvůr Králové nad Labem, archiv stavebního odboru).




# Úprava místnosti pro elektro-generátor - kino-SVĚT

## Ráz I-I

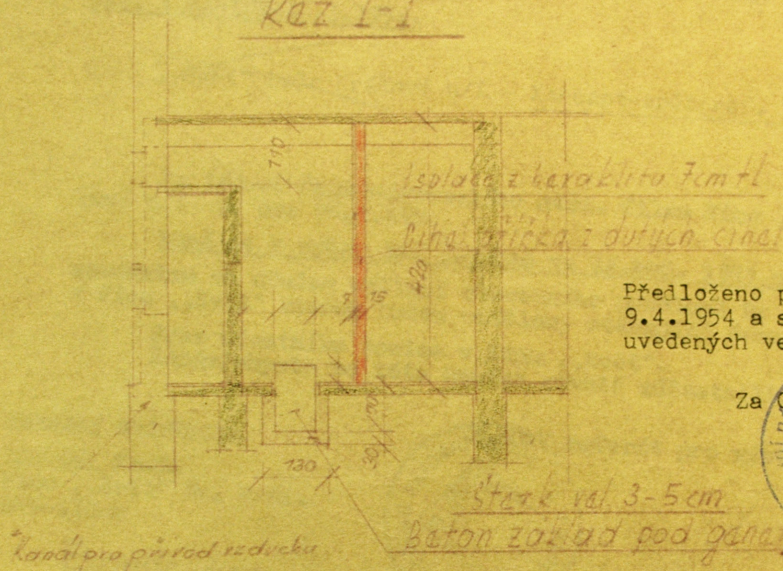


Předloženo při komisi konané dne 9.4.1954 a schváleno za podmínek uvedených ve výměru ze dne 12.4.1954.

Za OV ref. XL.:

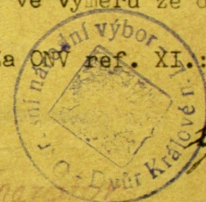

*J. Dubský*

## Hlediště

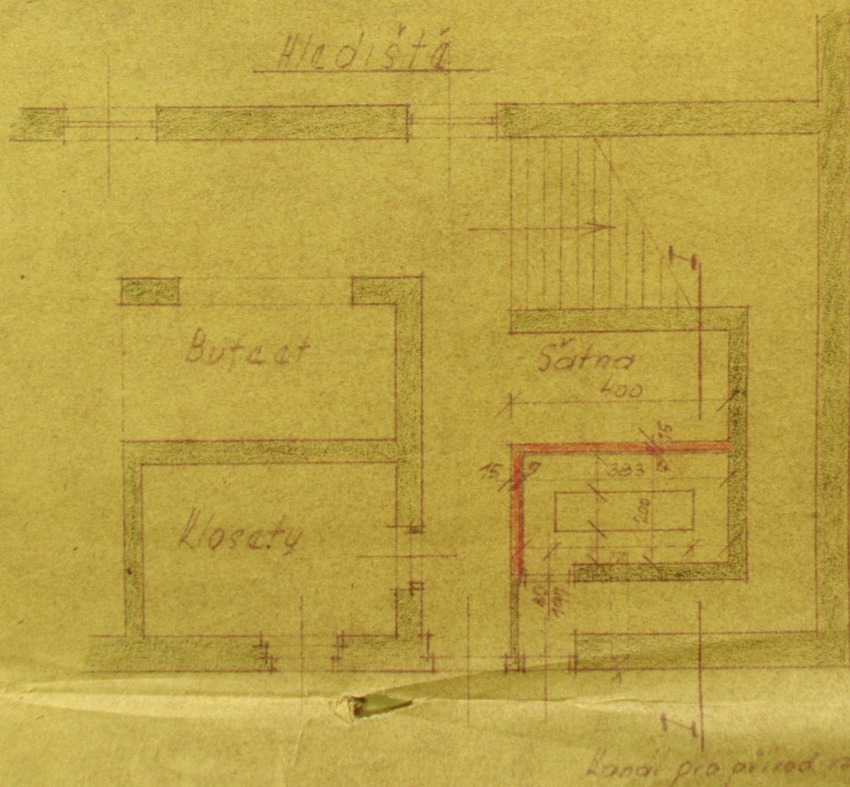

9/IV 1954

Obr. 30: Úprava místnosti kina pro elektrogenerátor, autor neuveden, 1954 (MěÚ Dvůr Králové nad Labem, archiv stavebního odboru).













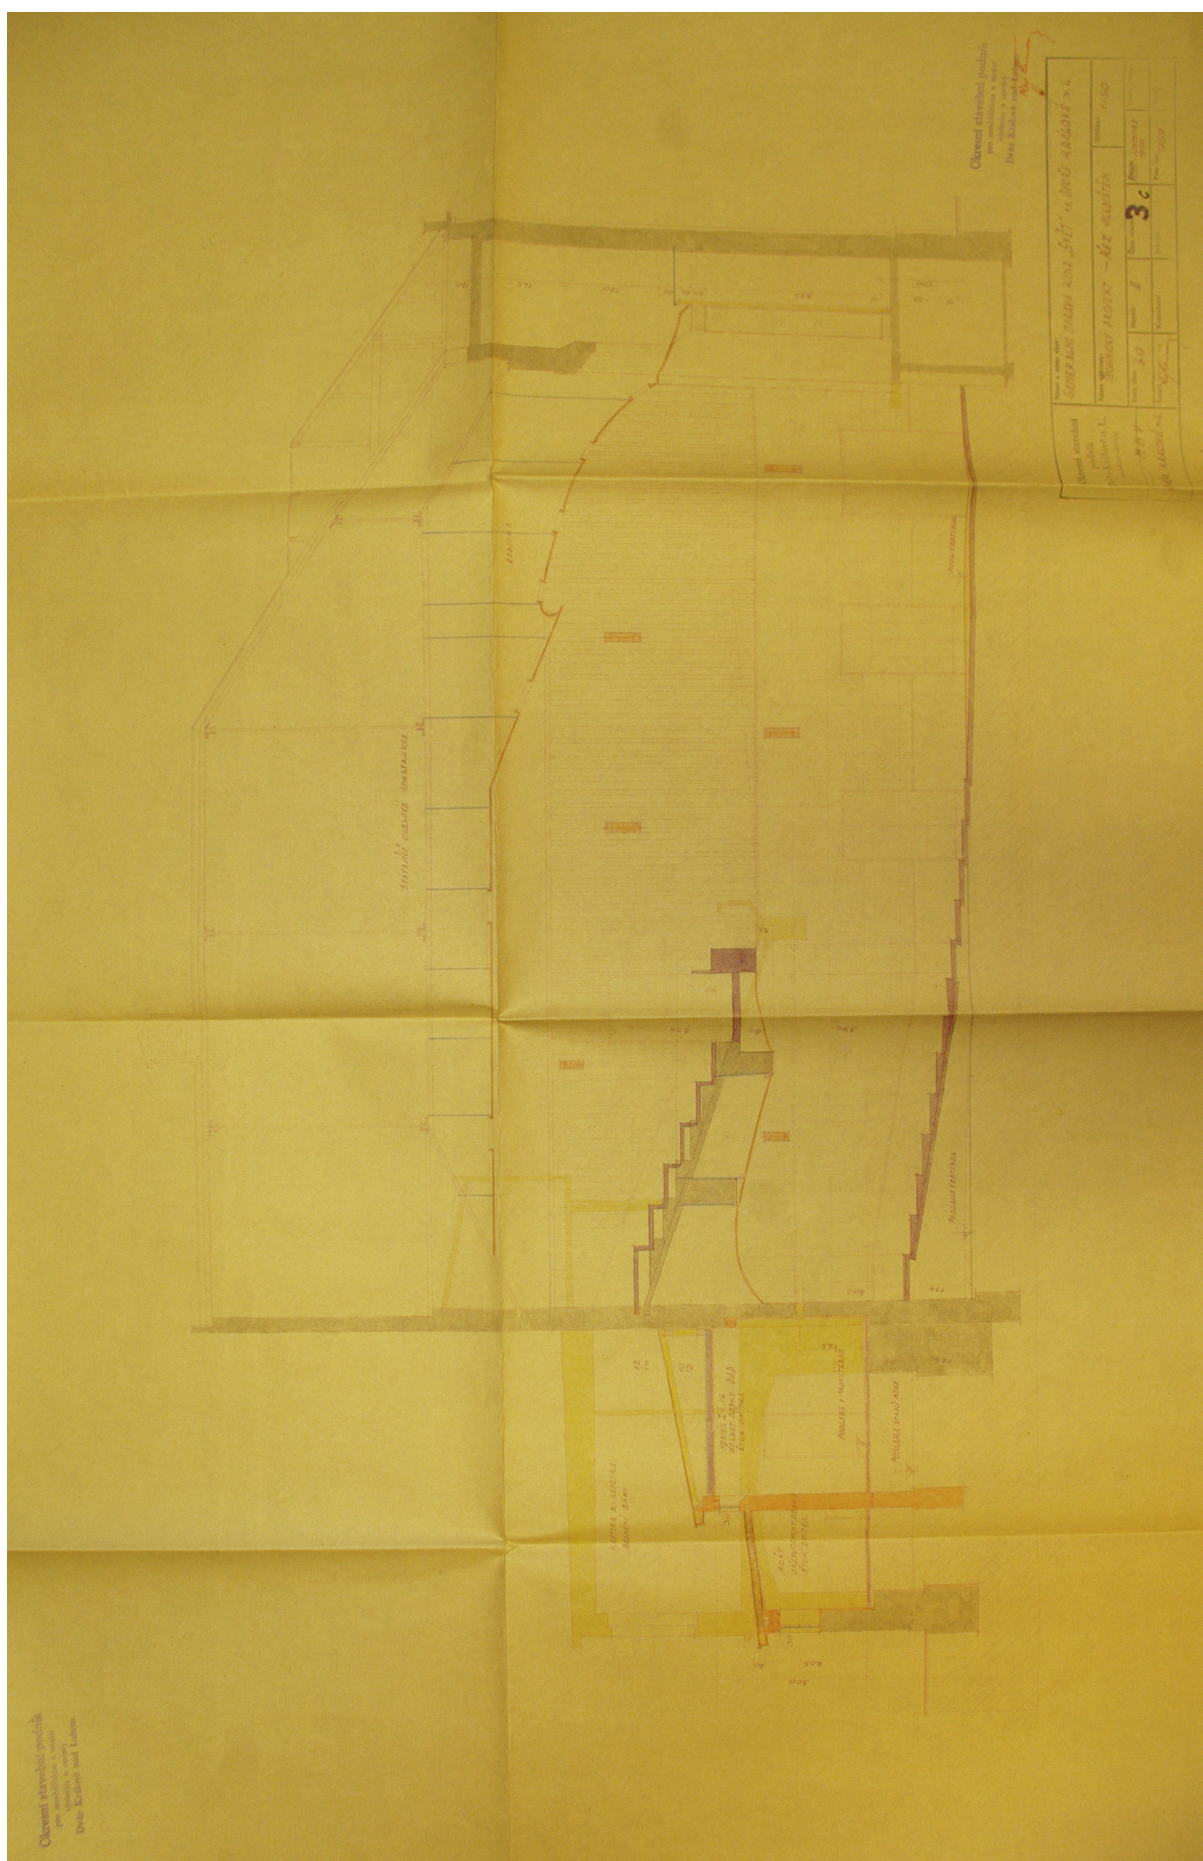


Obr. 33: Generální oprava kina, řez hledištěm, Okresní stavební podnik DKnL, 1958 (MěÚ Dvůr Králové nad Labem, archiv stavebního odboru).



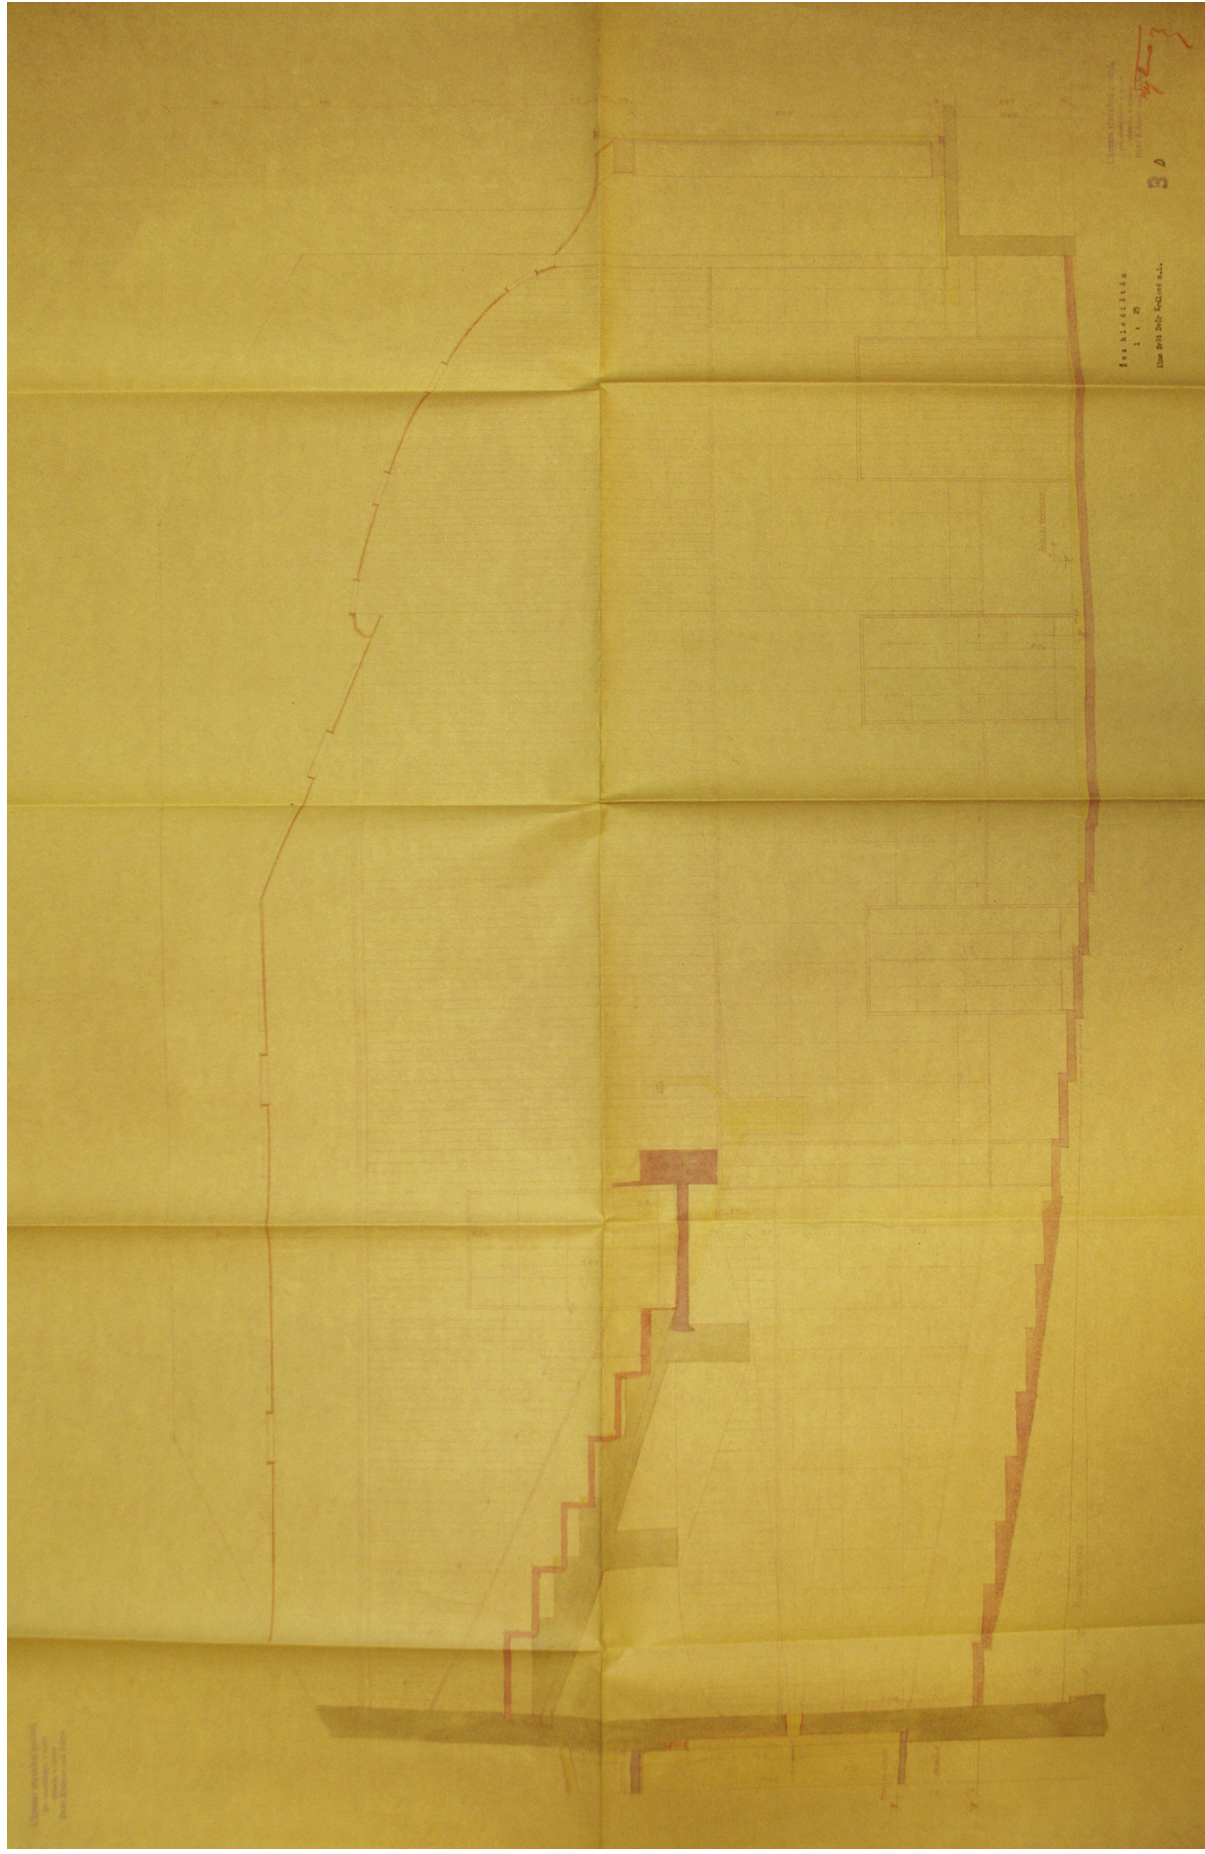


Obr. 34: Generální oprava kina, řez hledištěm, Okresní stavební podnik DKnL, 1958 (MěÚ Dvůr Králové nad Labem, archiv stavebního odboru).



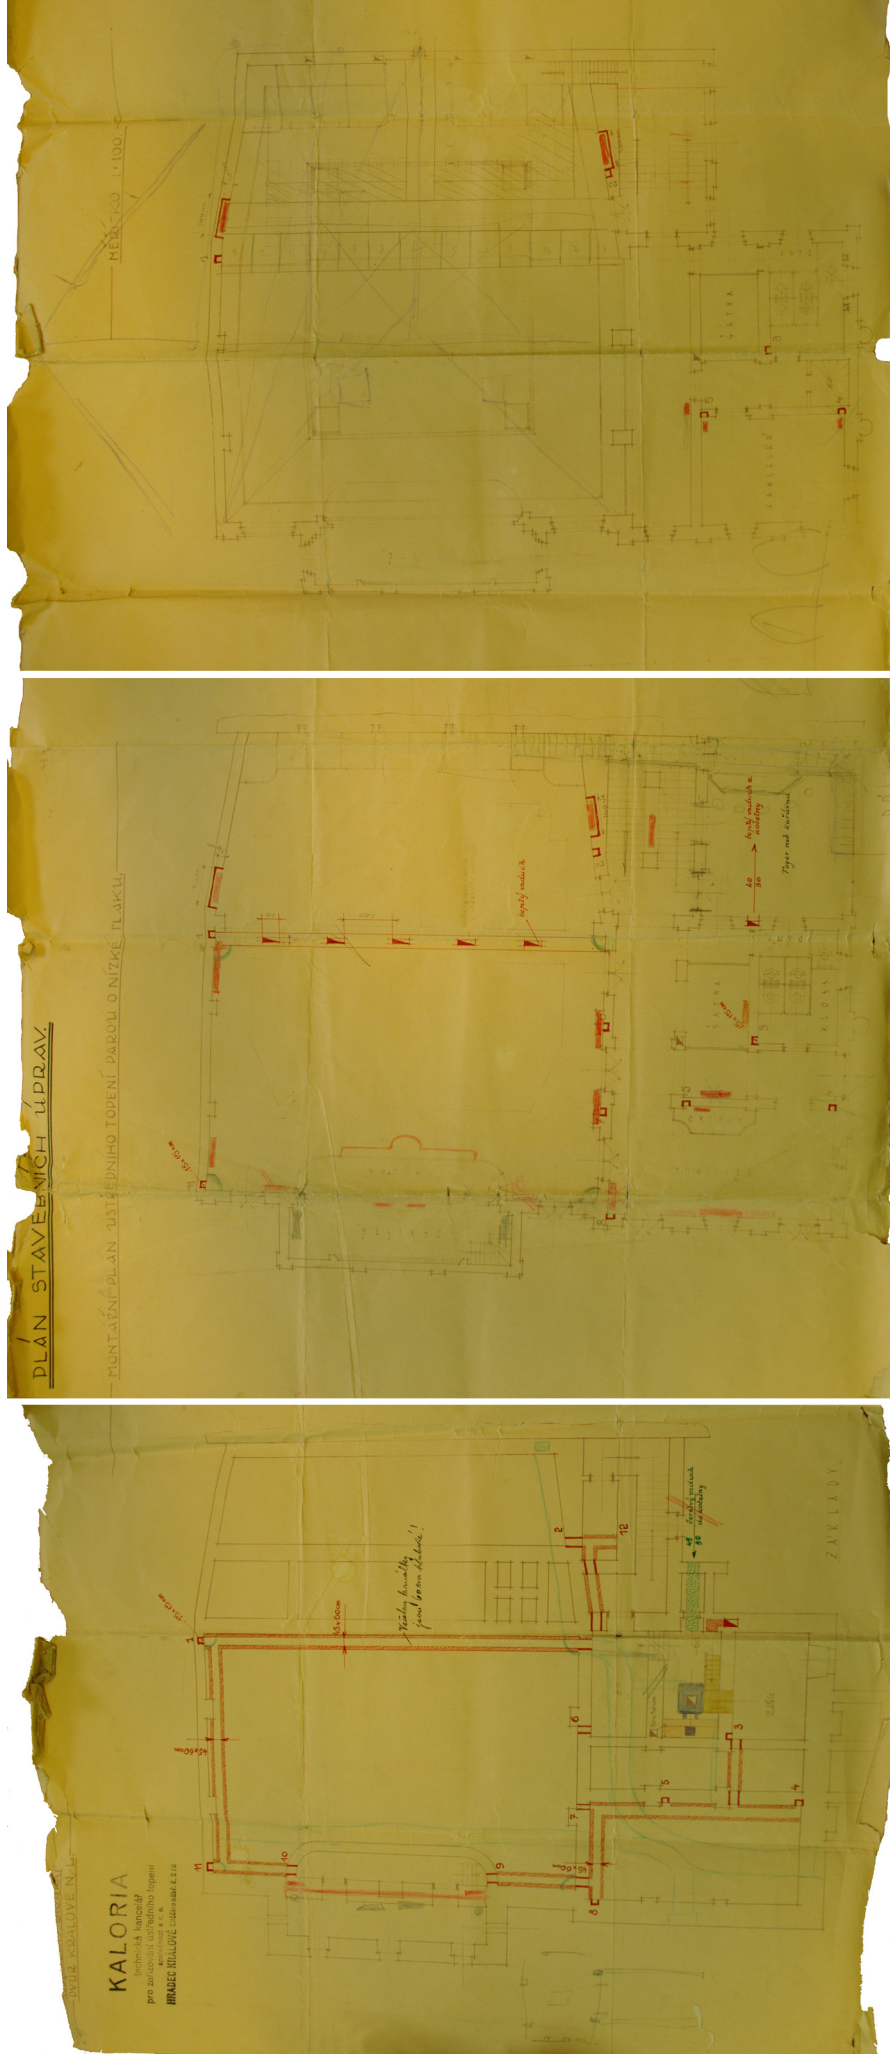


Obr. 35: Plán ústředního topení, Kaloria, nedatováno (Mlý Dvůr Králové nad Labem, archiv stavebního odboru).



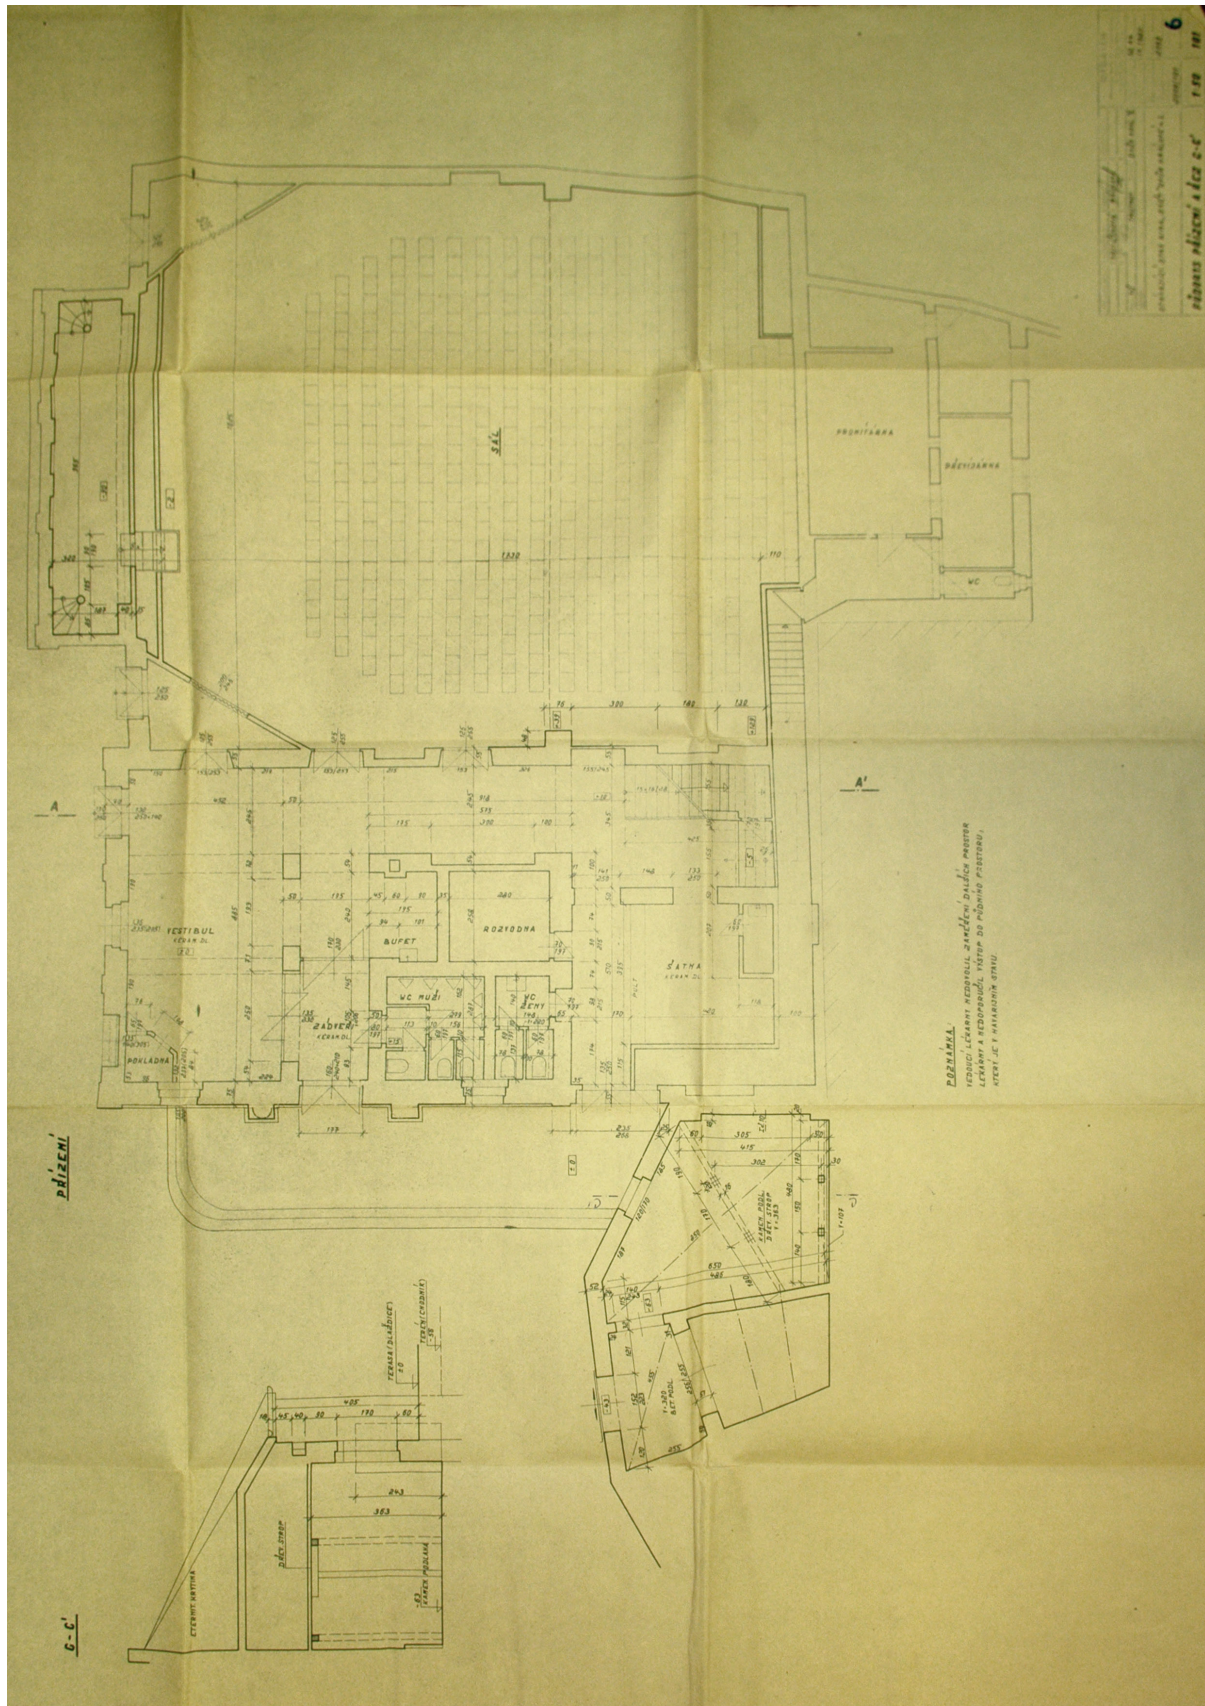


Obr. 36: Změření stávajícího stavu kina Svět, půdorys přízemí a řez C-C, Orgalen, 1979 (MěÚ Dvůr Králové nad Labem, archiv stavebního odboru).



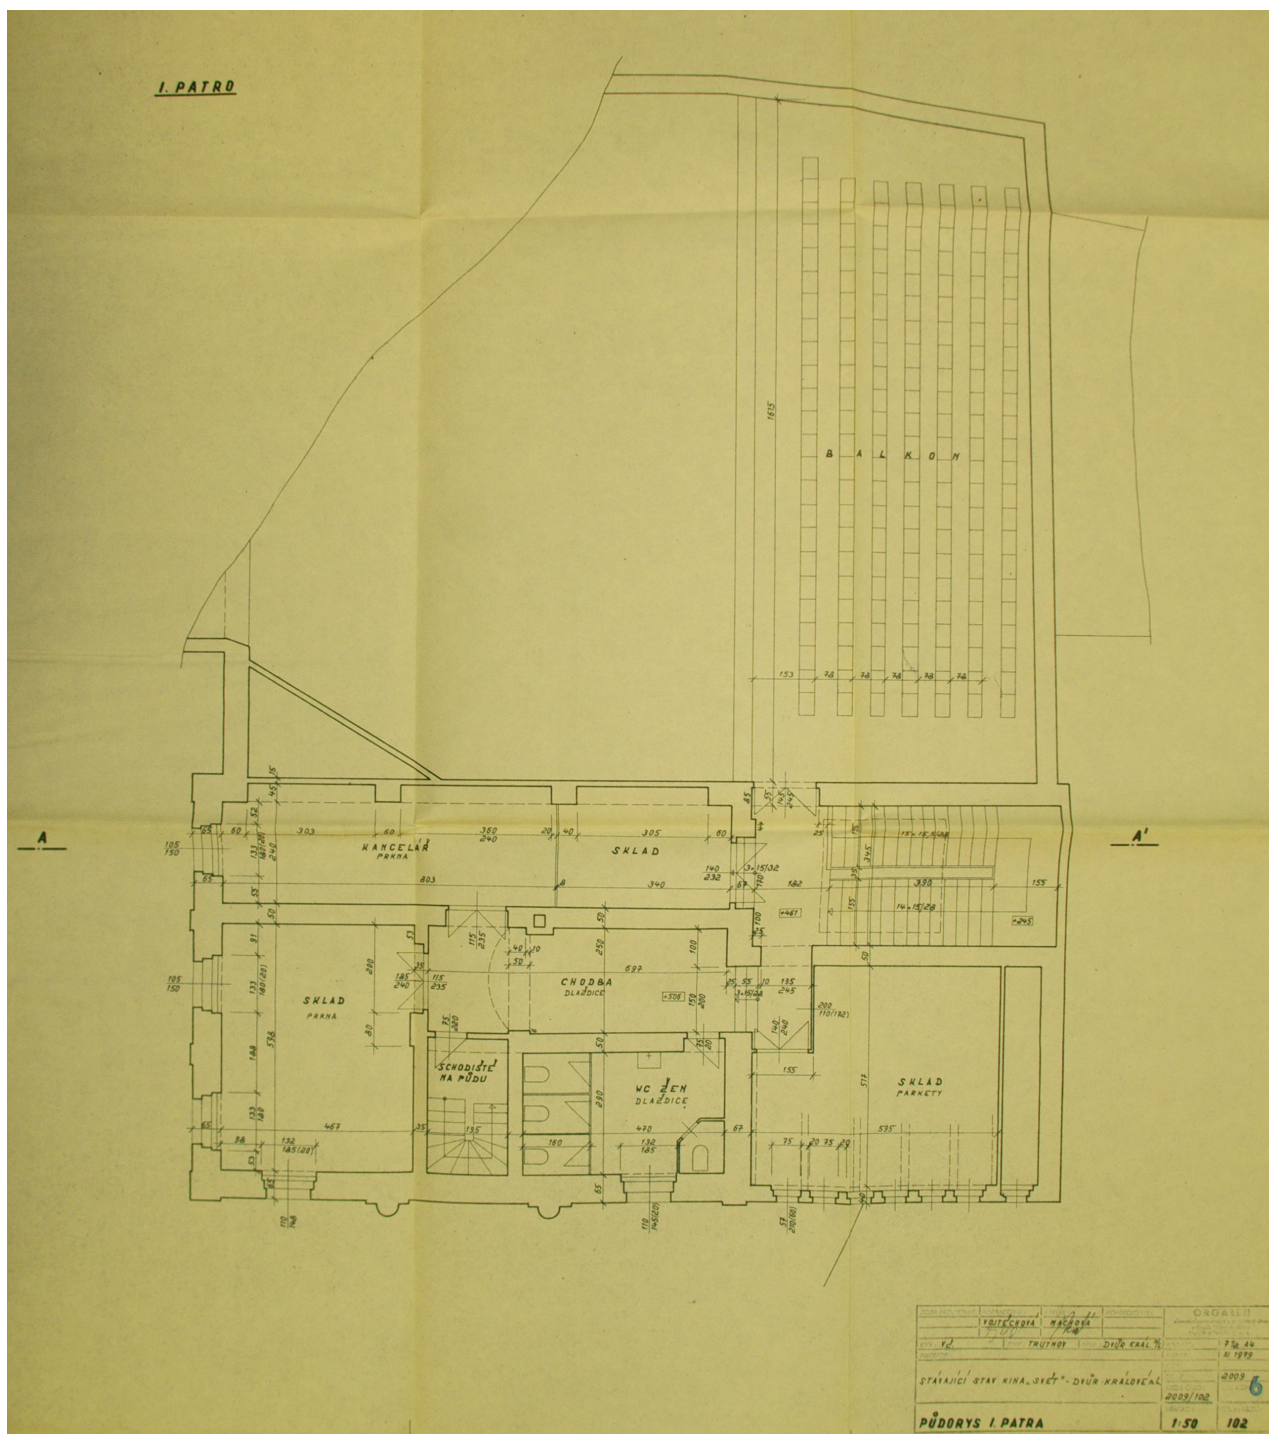

Obr. 37: Zaměření stávajícího stavu kina Svět, půdorys patra, Orgalen, 1979 (MěÚ Dvůr Králové nad Labem, archiv stavebního odboru).



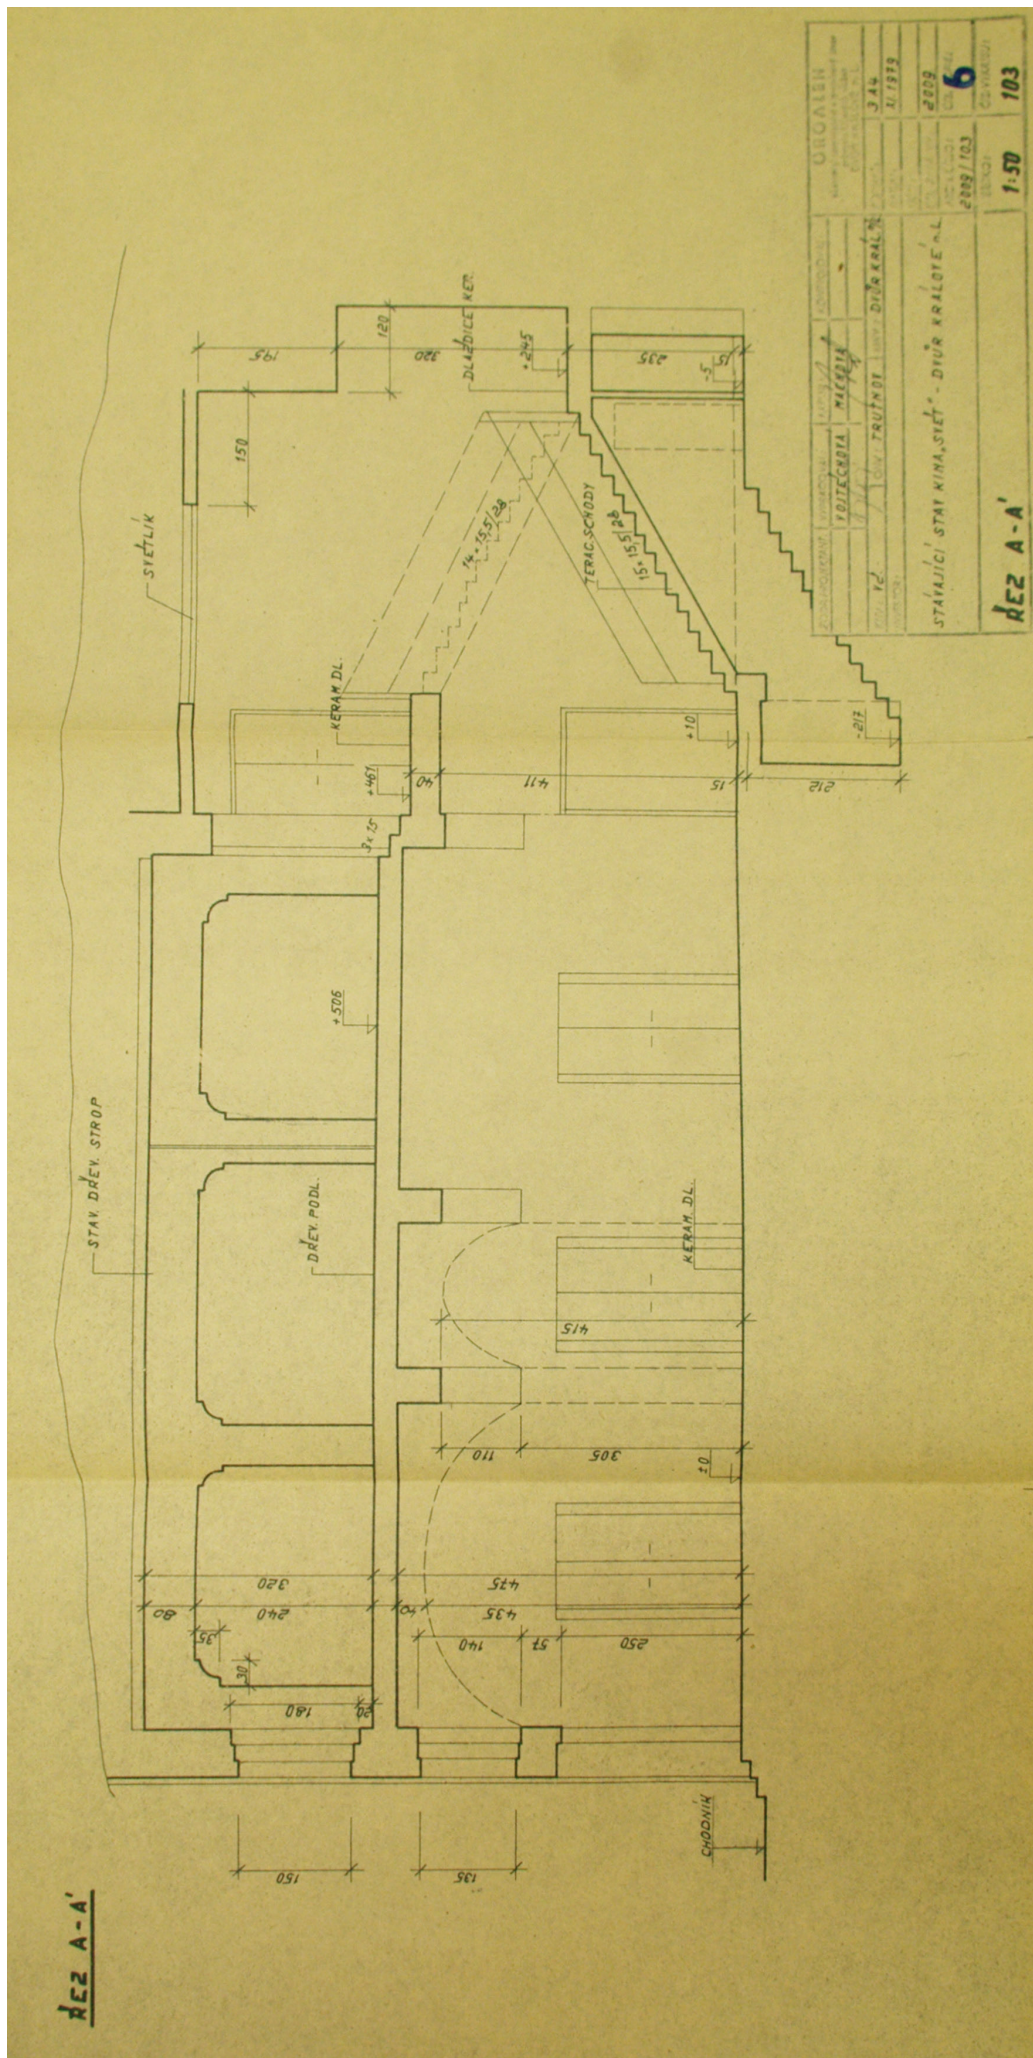


Obr. 38: Zaměření stávajícího stavu kina Svět, řez A-A, Orgalen, 1979 (MěÚ Dvůr Králové nad Labem, archiv stavebního odboru).







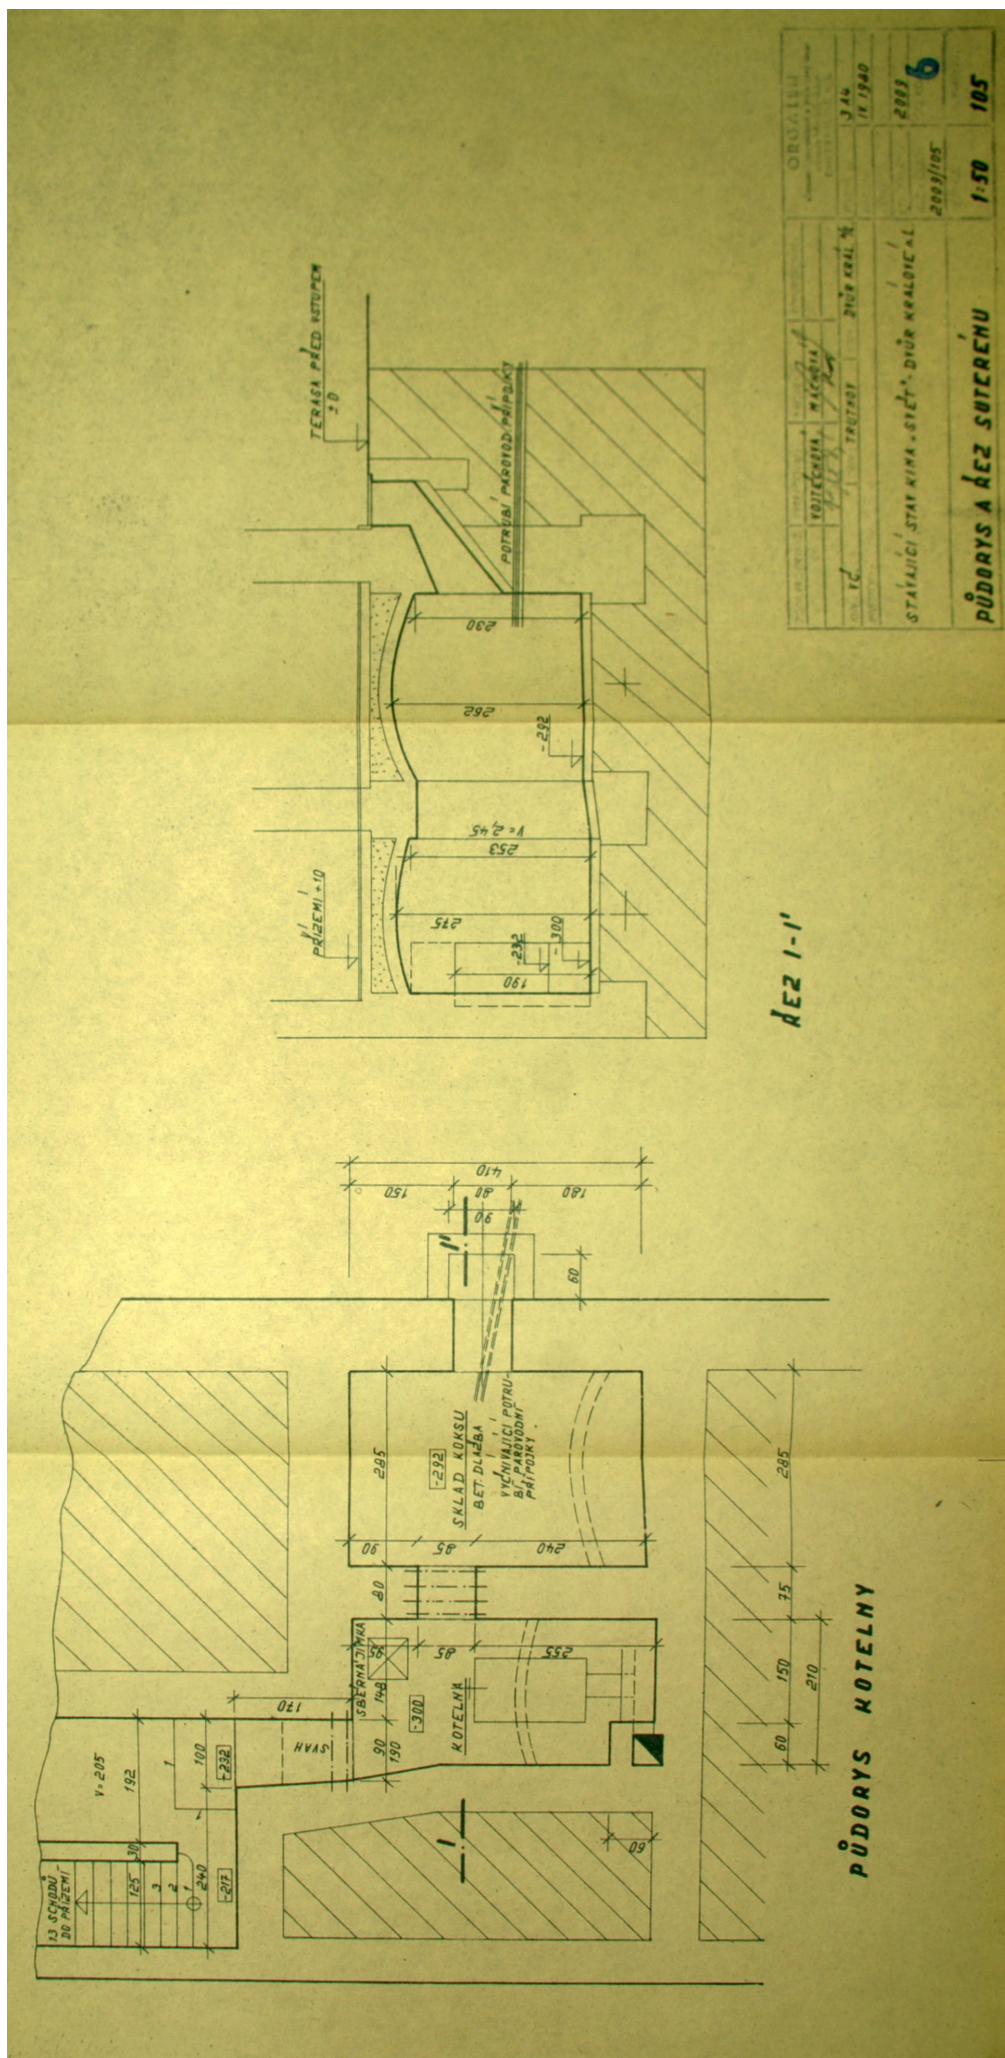

Obr. 40: Zaměření stávajícího stavu kina Svět, půdorys kotelny a řez I-I, Orgalen, 1979 (MěÚ Dvůr Králové nad Labem, archiv stavebního odboru).





















Obr. 45: Pohlednice zachycující náměstí Odboje se sokolovnou, doba Rakousko-Uherska (129/99, náměstí Odboje, Geislerova sbírka, Městské muzeum DKnL).



Obr. 46: Náměstí odboje se sokolovnou, doba Rakousko-Uherska (F719/2, náměstí Odboje, Městské muzeum DKnL).






Obr. 47: Pohled na Sokolovnu, doba Rakousko-Uherska (136/99, náměstí Odboje, Geislerova sbírka, Městské muzeum DKnL).



Obr. 48: Pohlednice zachycující sokolovnu, odeslána 1907 (137/99, náměstí Odboje, Geislerova sbírka, Městské muzeum DKnL).



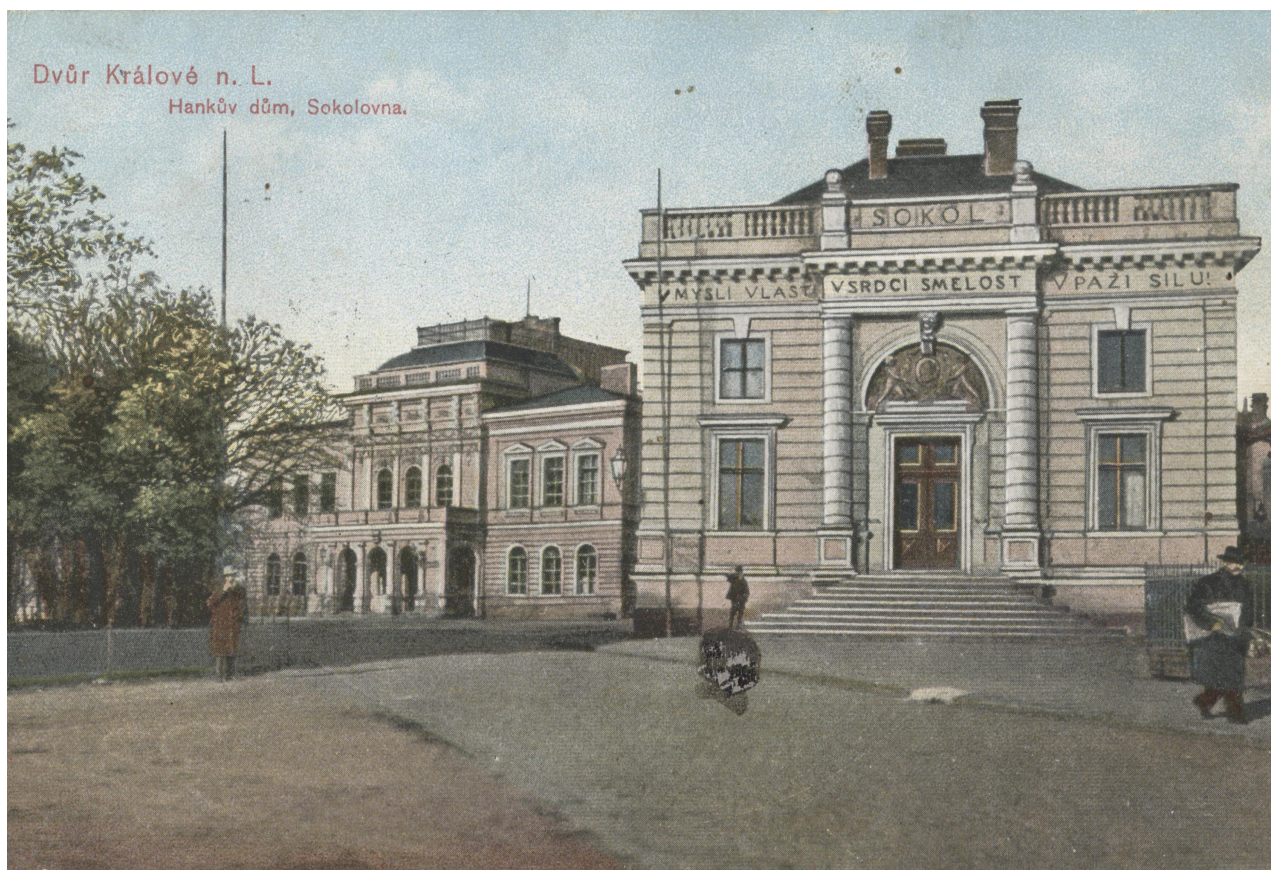

Obr. 49: Kolorovaná pohlednice zachycující Hankův dům a sokolovnu, odeslána 1911 (133/99, náměstí Odboje, Geislerova sbírka, Městské muzeum DKnL).




Obr. 50: Kolorovaná pohlednice zachycující Hankův dům a sokolovnu, doba Rakousko-Uherska (134/99, náměstí Odboje, Geislerova sbírka, Městské muzeum DKnL).





Obr. 51: Pohled ze střechy Hankova domu na náměstí Odboje, 1897 (F728/01, album F2639, Městské muzeum DKnL).

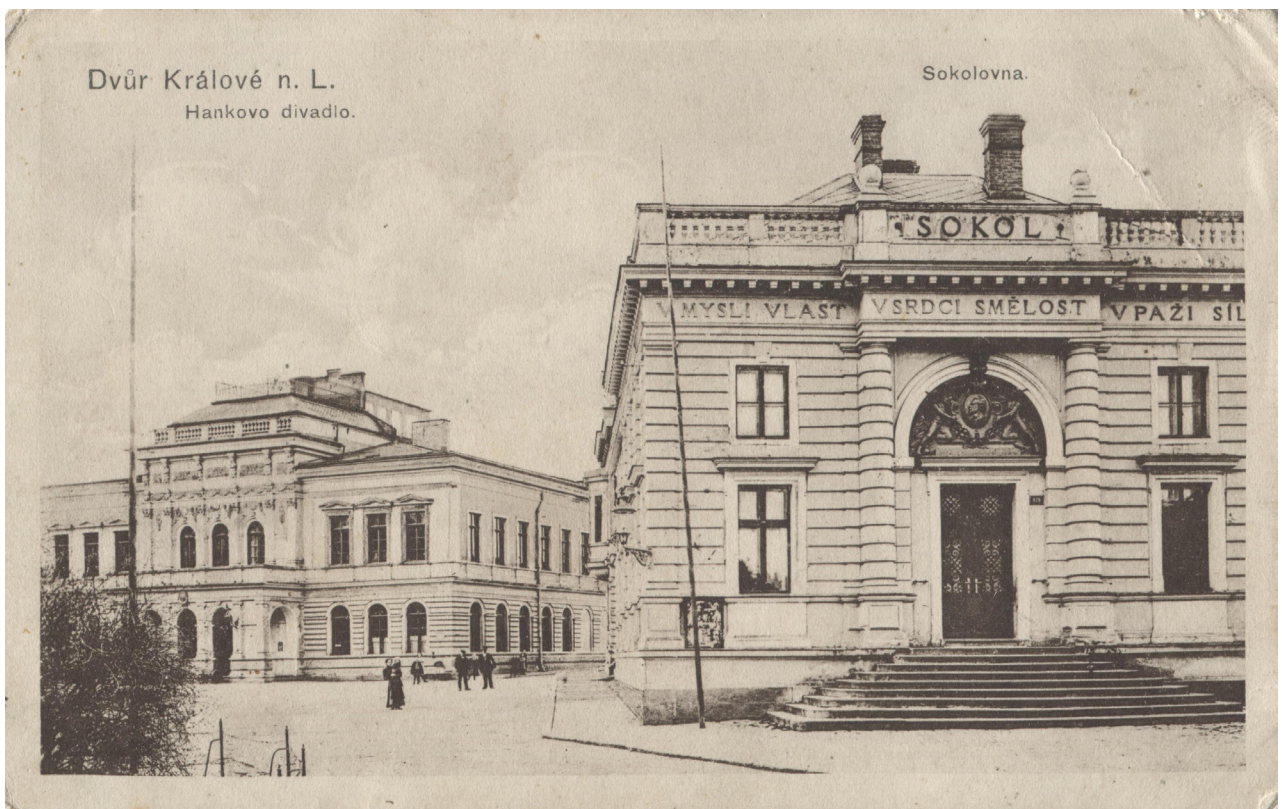

Obr. 52: Pohlednice zachycující Hankův dům a sokolovnu, doba Rakousko-Uherska (135/99, náměstí Odboje, Geislerova sbírka, Městské muzeum DKnL).





Obr. 53: Pohlednice zachycující Hankův dům a sokolovnu, doba Rakousko-Uherska (131/99, náměstí Odboje, Geislerova sbírka, Městské muzeum DKnL).



Obr. 54: Pohled na sokolovnu, doba Rakousko-Uherska (127/99, náměstí Odboje, Geislerova sbírka, Městské muzeum DKnL).





Obr. 55: Pohled na Hankův dům a sokolovnu, doba Rakousko-Uherska (F697/1, bývalá sokolovna a kino Victoria, Městské muzeum DKnL).



Obr. 56: Kolorovaná pohlednice náměstí Odboje, odeslána 1919 (121/99, náměstí Odboje, Geislerova sbírka, Městské muzeum DKnL).





Obr. 57: Pohled na západní průčelí sokolovny, pohlednice odeslána 1911 (5256/99, Sokol, Geislerova sbírka, Městské muzeum DKnL).



Obr. 58: Dělnický spolek "Havlíček" zachycený před západním průčelím sokolovny, nedatováno (album F728/01, Městské muzeum DKnL).





Obr. 59: Cvičení žactva zdejšího gymnázia, 1904 (album F728/01, Městské muzeum DKnL).



Obr. 60: Cvičení žactva zdejšího gymnázia, 1904 (album F728/01, Městské muzeum DKnL).





Obr. 61: Výprava na V. všesokolský sjezd, 1907 (F2689, Městské muzeum DKnL).



Obr. 62: Pohlednice zachycující kapelu před sokolovnou, nedatováno (F878/25, Hudební tělesa, Městské muzeum DKnL).





Obr. 63: Vojenský lazaret umístěný v sokolovně, pravděpodobně 1914 (album 1937GD, Městské muzeum DKnL).



Obr. 64: Položení základního kamene Památníku Odboje, 1922 (11597/99, Pomník Odboje - odhalení, Geislerova sbírka, Městské muzeum DKnL).





Obr. 65: Odhalení Památníku Odboje, 1922 (11602/99, Pomník Odboje - odhalení, Geislerova sbírka, Městské muzeum DKnL).



Obr. 66: Pohled na náměstí Odboje, pohlednice odeslána 1923 (11187/99, Pomník Odboje - odhalení, Geislerova sbírka, Městské muzeum DKnL).





Obr. 67: Divadelní spolek Záboj zachycený před sokolovnou, 1924 (F874/3, Záboj, Městské muzeum DKnL).



Obr. 68: Pohled na bývalou sokolovnu přestavěnou na Bio Svět, po roce 1927 (5591/99, náměstí Odboje, Geislerova sbírka, Městské muzeum DKnL).





Obr. 69: Textilní a krajinářská výstava ve Dvoře Králové nad Labem, 1936 (album F728/01, Městské muzeum DKnL).



Obr. 70: Pohled na hlavní průčelí Bia Svět, po roce 1945 (5303/99, Sokol, Geislerova sbírka, Městské muzeum DKnL).





Obr. 71: Pohled na kino Svět, 1970 (425D/98, náměstí Odboje, Geislerova sbírka, Městské muzeum DKnL).



Obr. 72: Pohled na kino Svět, 1980 (132/99, náměstí Odboje, Geislerova sbírka, Městské muzeum DKnL).





Obr. 73: Pohled na náměstí Odboje a kino Svět, 1981 (141/99, náměstí Odboje, Geislerova sbírka, Městské muzeum DKnL).



Obr. 74: Oslava stého výročí gymnázia, 1990 (F14/90, náměstí Odboje, Městské muzeum DKnL).





Obr. 74: Pohled na Hankův dům a kino Svět, 1991 (142/99, náměstí Odboje, Geislerova sbírka, Městské muzeum DKnL).



Obr. 75: Pohled na hlavní (jižní) průčelí kina Svět (Veselá, 2019).





Obr. 76: Pohled na vstup do budovy (Veselá, 2019).





Obr. 77: Pohled na západní průčelí kina Svět (Veselá, 2019).



Obr. 78: Pohled na jižní část západního průčelí kina Svět (Veselá, 2019).





Obr. 79: Původní štuková výzdoba západního průčelí budovy s mladším vstupem, vpravo prvorepubliková přístavba (Veselá, 2019).





Obr. 80: Původní štuková výzdoba západního průčelí budovy s mladším vstupem, vlevo prvorepubliková přístavba (Veselá, 2019).





Obr. 81: Dodatečně zbudovaný tympanon se vstupem v západním průčelí budovy (Veselá, 2019).





Obr. 82: Novodobá přístavba při kině Svět (Veselá, 2019).





Obr. 83: Vstupní hala (Veselá, 2019).





Obr. 84: Vstupní hala (Veselá, 2019).





Obr. 85: Dveře do promítacího sálu zhotovené při prvorepublikové přestavbě objektu (Veselá, 2019).





Obr. 86: Dveře mezi vstupní halou a kavárnou (Veselá, 2019).






Obr. 87: Pokladna ve vstupní hale (Veselá, 2019).



Obr. 88: Zdobné zábradlí na schodišti (Veselá, 2019).



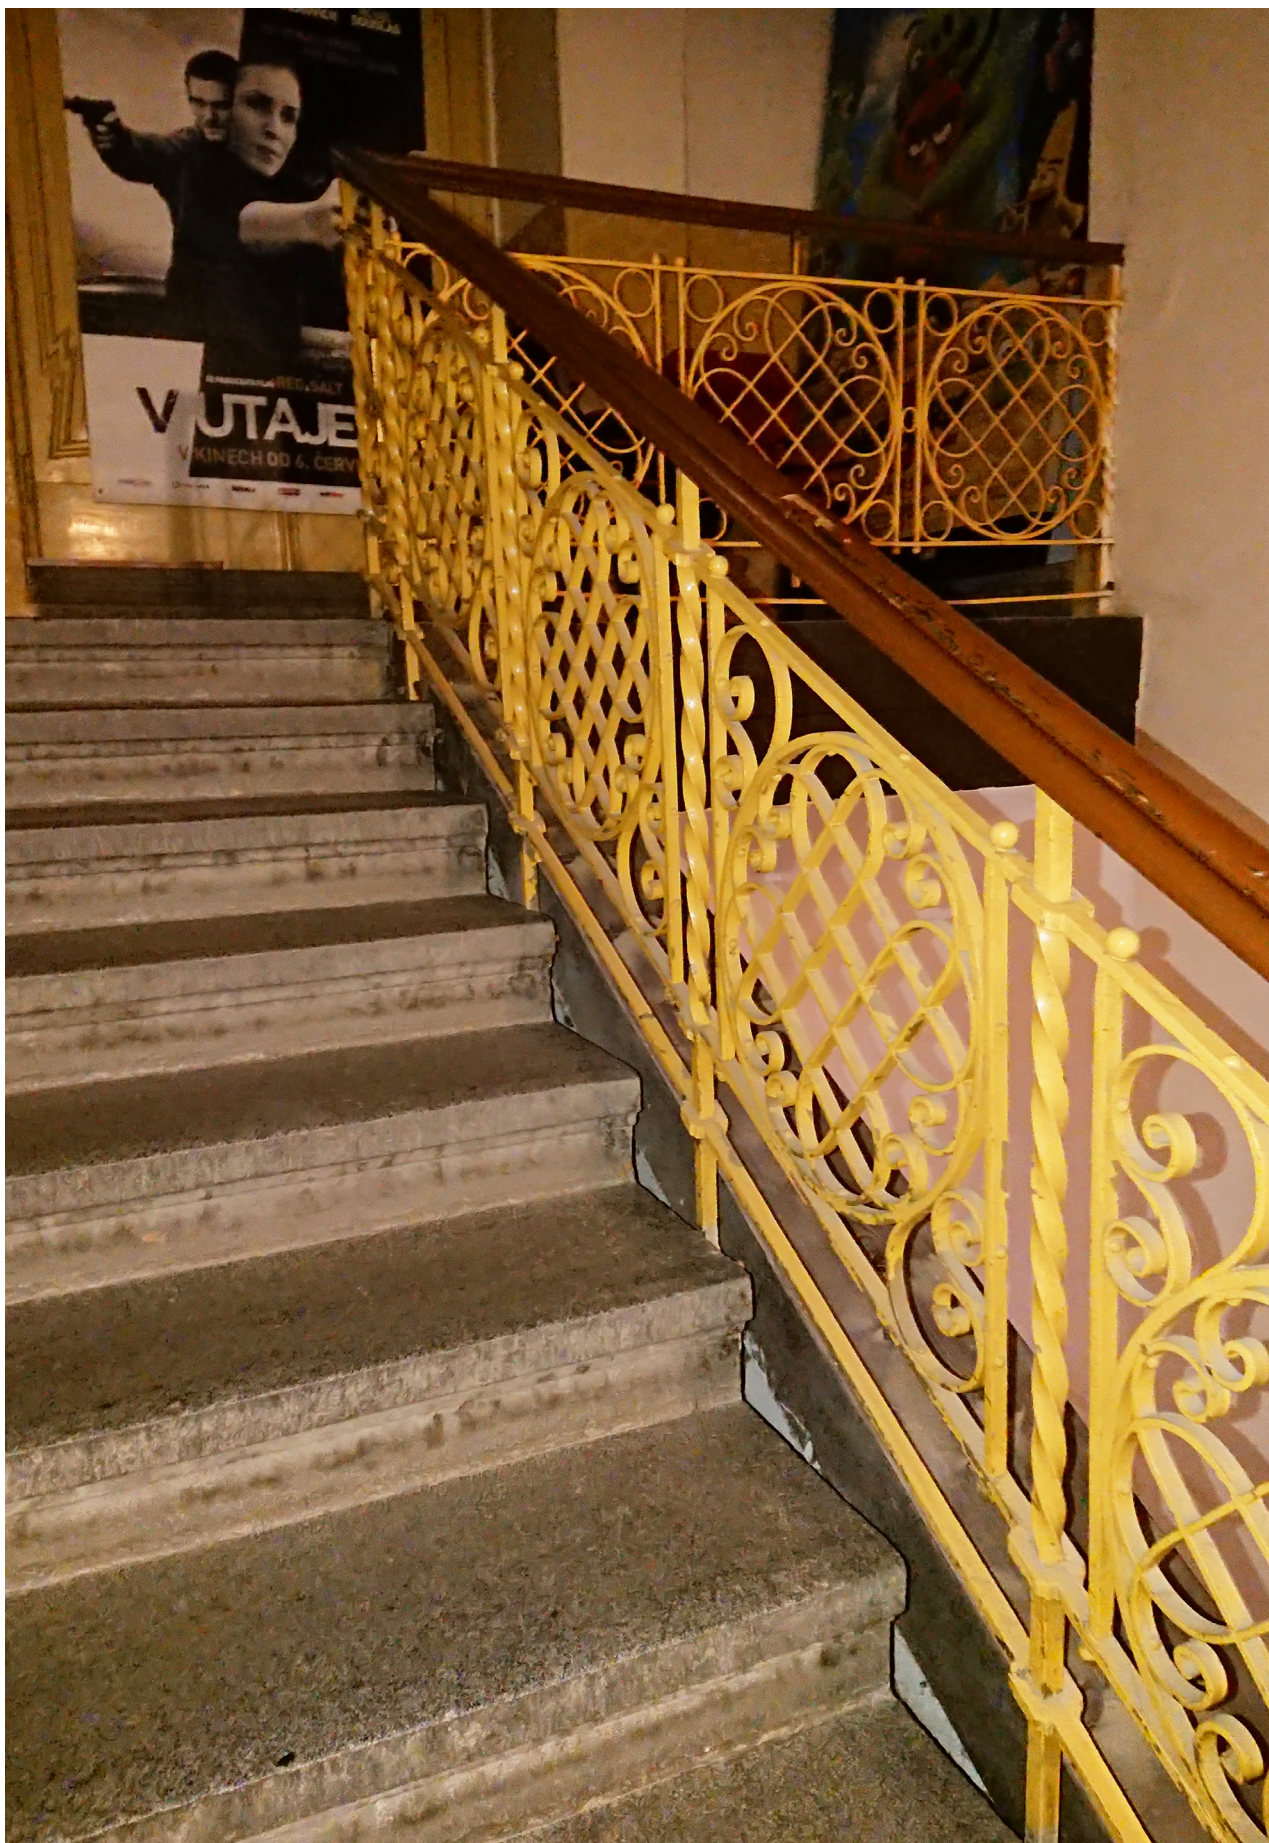

Obr. 89: Pohled na schodiště (Veselá, 2019).





Obr. 90: Pohled do již nefunkčního světlíku na schodišti (Veselá, 2019).





Obr. 91: Dvoukřídlové dveře do kanceláře v patře budovy (Veselá, 2019).





Obr. 92: Jednokřídlé dveře na půdu (Veselá, 2019).





Obr. 93: Kancelář při promítacím sále (bývalá galerie; Veselá, 2019).



Obr. 94: Kancelář při promítacím sále (bývalá galerie; Veselá, 2019).





Obr. 95: Pohled do malovaného stropu v kanceláři (Veselá, 2019).



Obr. 96: Pohled do malovaného stropu v kanceláři (Veselá, 2019).





Obr. 97: Pohled do zaslepeného otvoru v kanceláři při promítacím sále (Veselá, 2019).



Obr. 98: Štuková výzdoba v kanceláři MAS Královédvorská (bývalá výborovna; Veselá, 2019).