
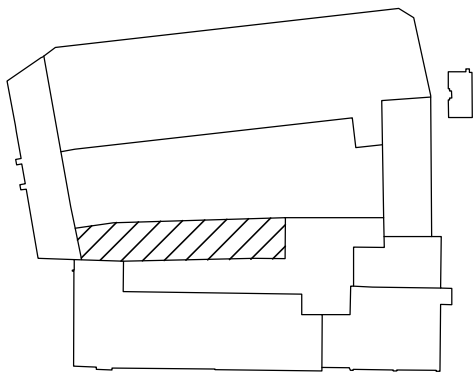


ČÁST "A" ČÁST "B" ČÁST "C"

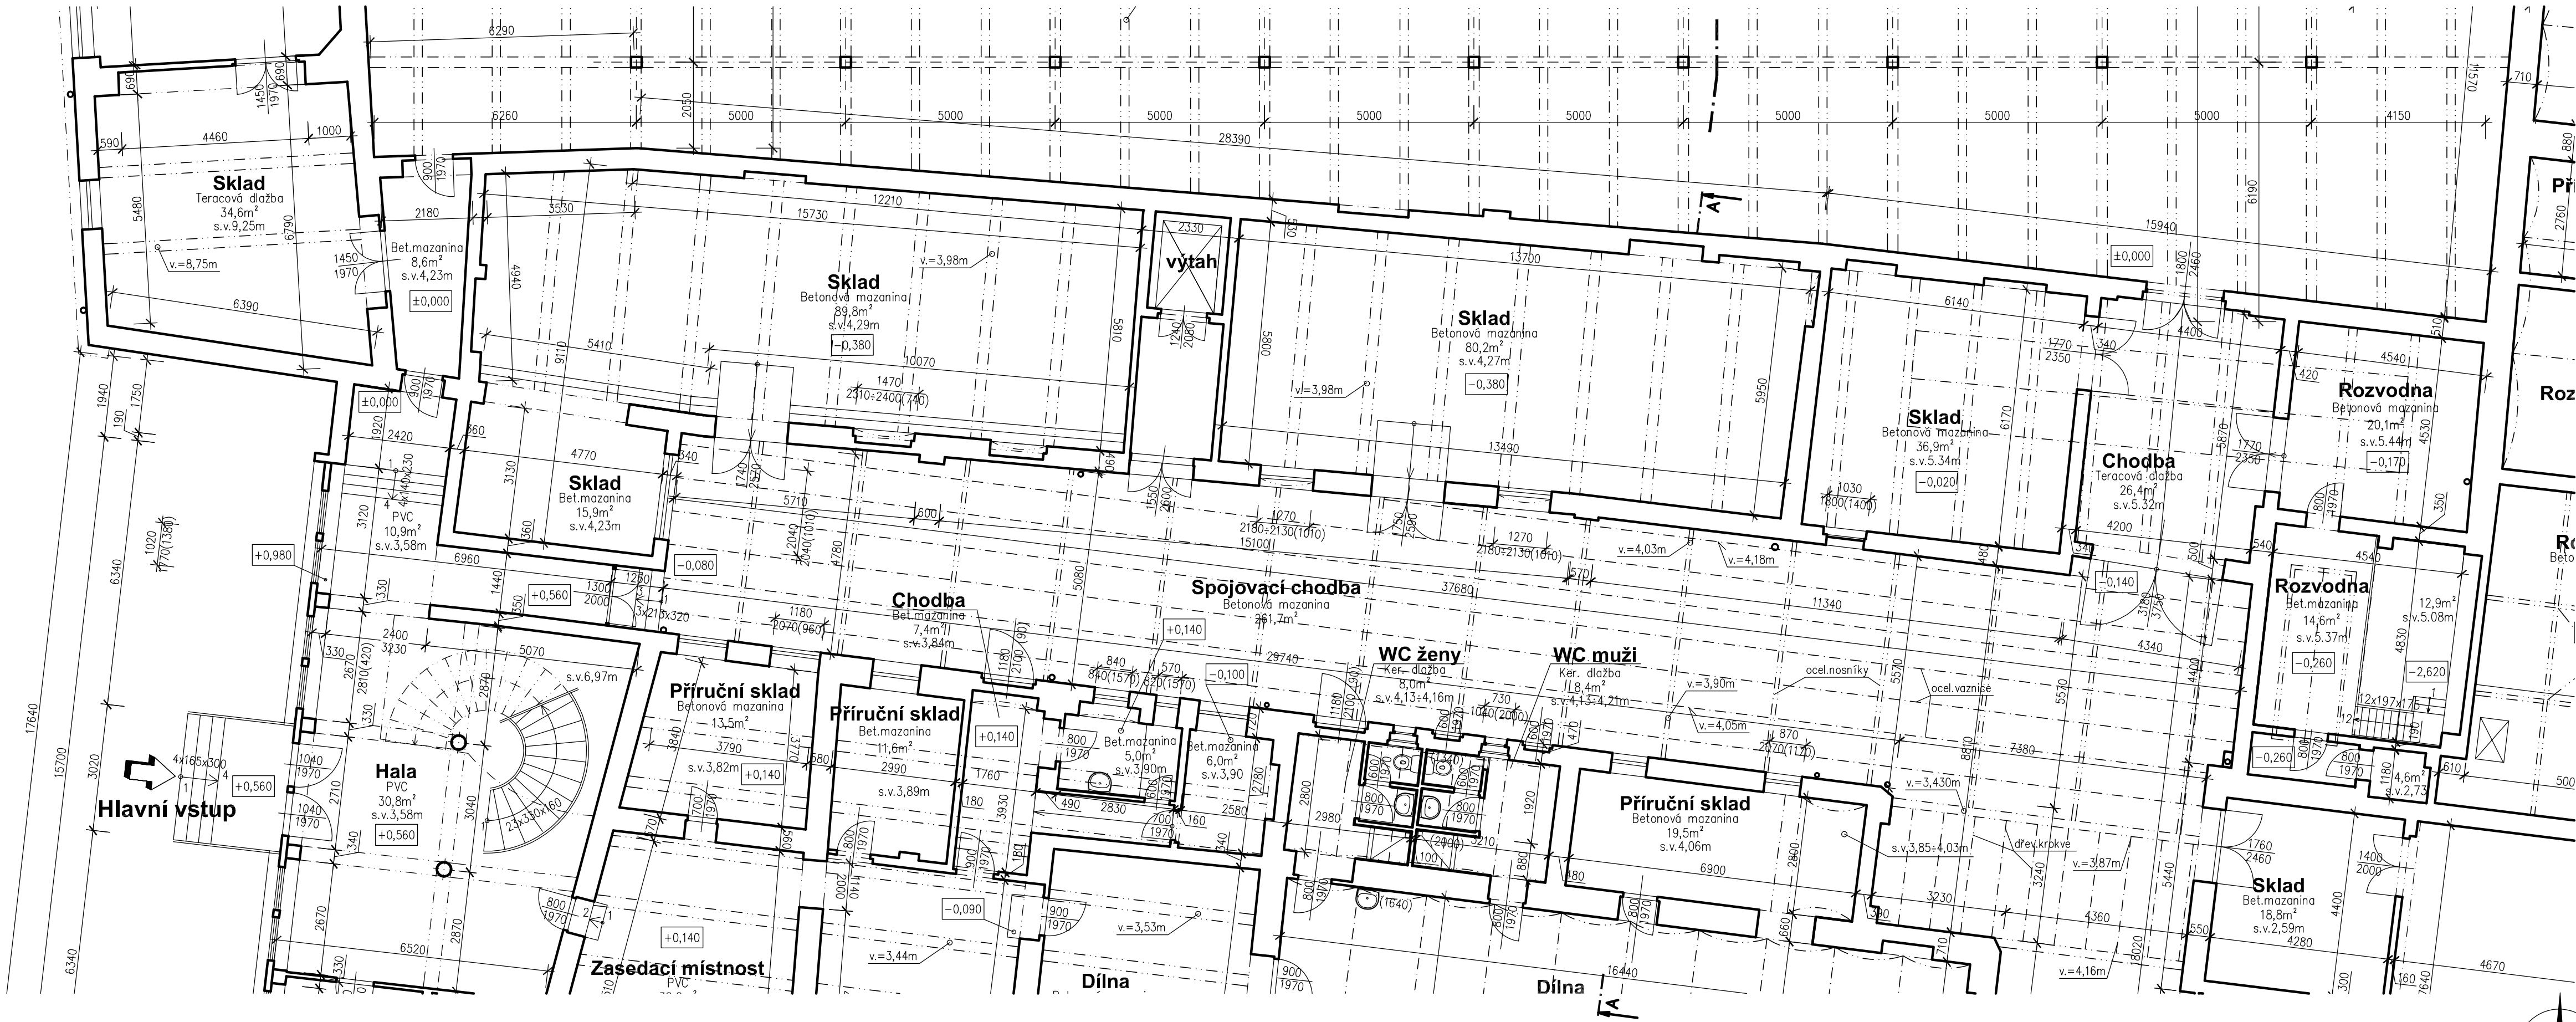

FIX $\pm 0,000$ = podlaha 1.np v hale - část "D"

PROJEKTIS S.R.O. LEGIONÁŘSKÁ 561/2 54401 DVŮR KRÁLOVÉ N.L. TEL. 499320206 FAX. 499320202 E-MAIL: P.PRAZAKOVA@PROJEKTIS.CZ			
HLAV.PROJEKT.	ZODP.PROJEKT.	VYPRACOVAL	KRESLIL
	Ing.Zdeněk Jansa	Ing.P.Pražáková	Pavel Cajthaml
INVESTOR: Vánoční ozdoby, DUV – družstvo, DKnL.		MŮ: Dvůr Králové n.L. Stav.úř.: Dvůr Králové n.L.	
AKCE: OBJEKT ČP.101, náměstí Republiky, Dvůr Králové n.L., Vánoční ozdoby, DUV – družstvo		FORMÁT 6xA4	
		DATUM srpen 2014	
		ÚČEL skutečný stav	
		ČÍS.KOPIE	
		ČÍS.ZAKÁZKY 2267	
OBSAH VÝKRESU:		MĚŘÍTKO ČÍS.VÝKRESU	
Část "B" - Půdorys 1.np		1:100 113	