

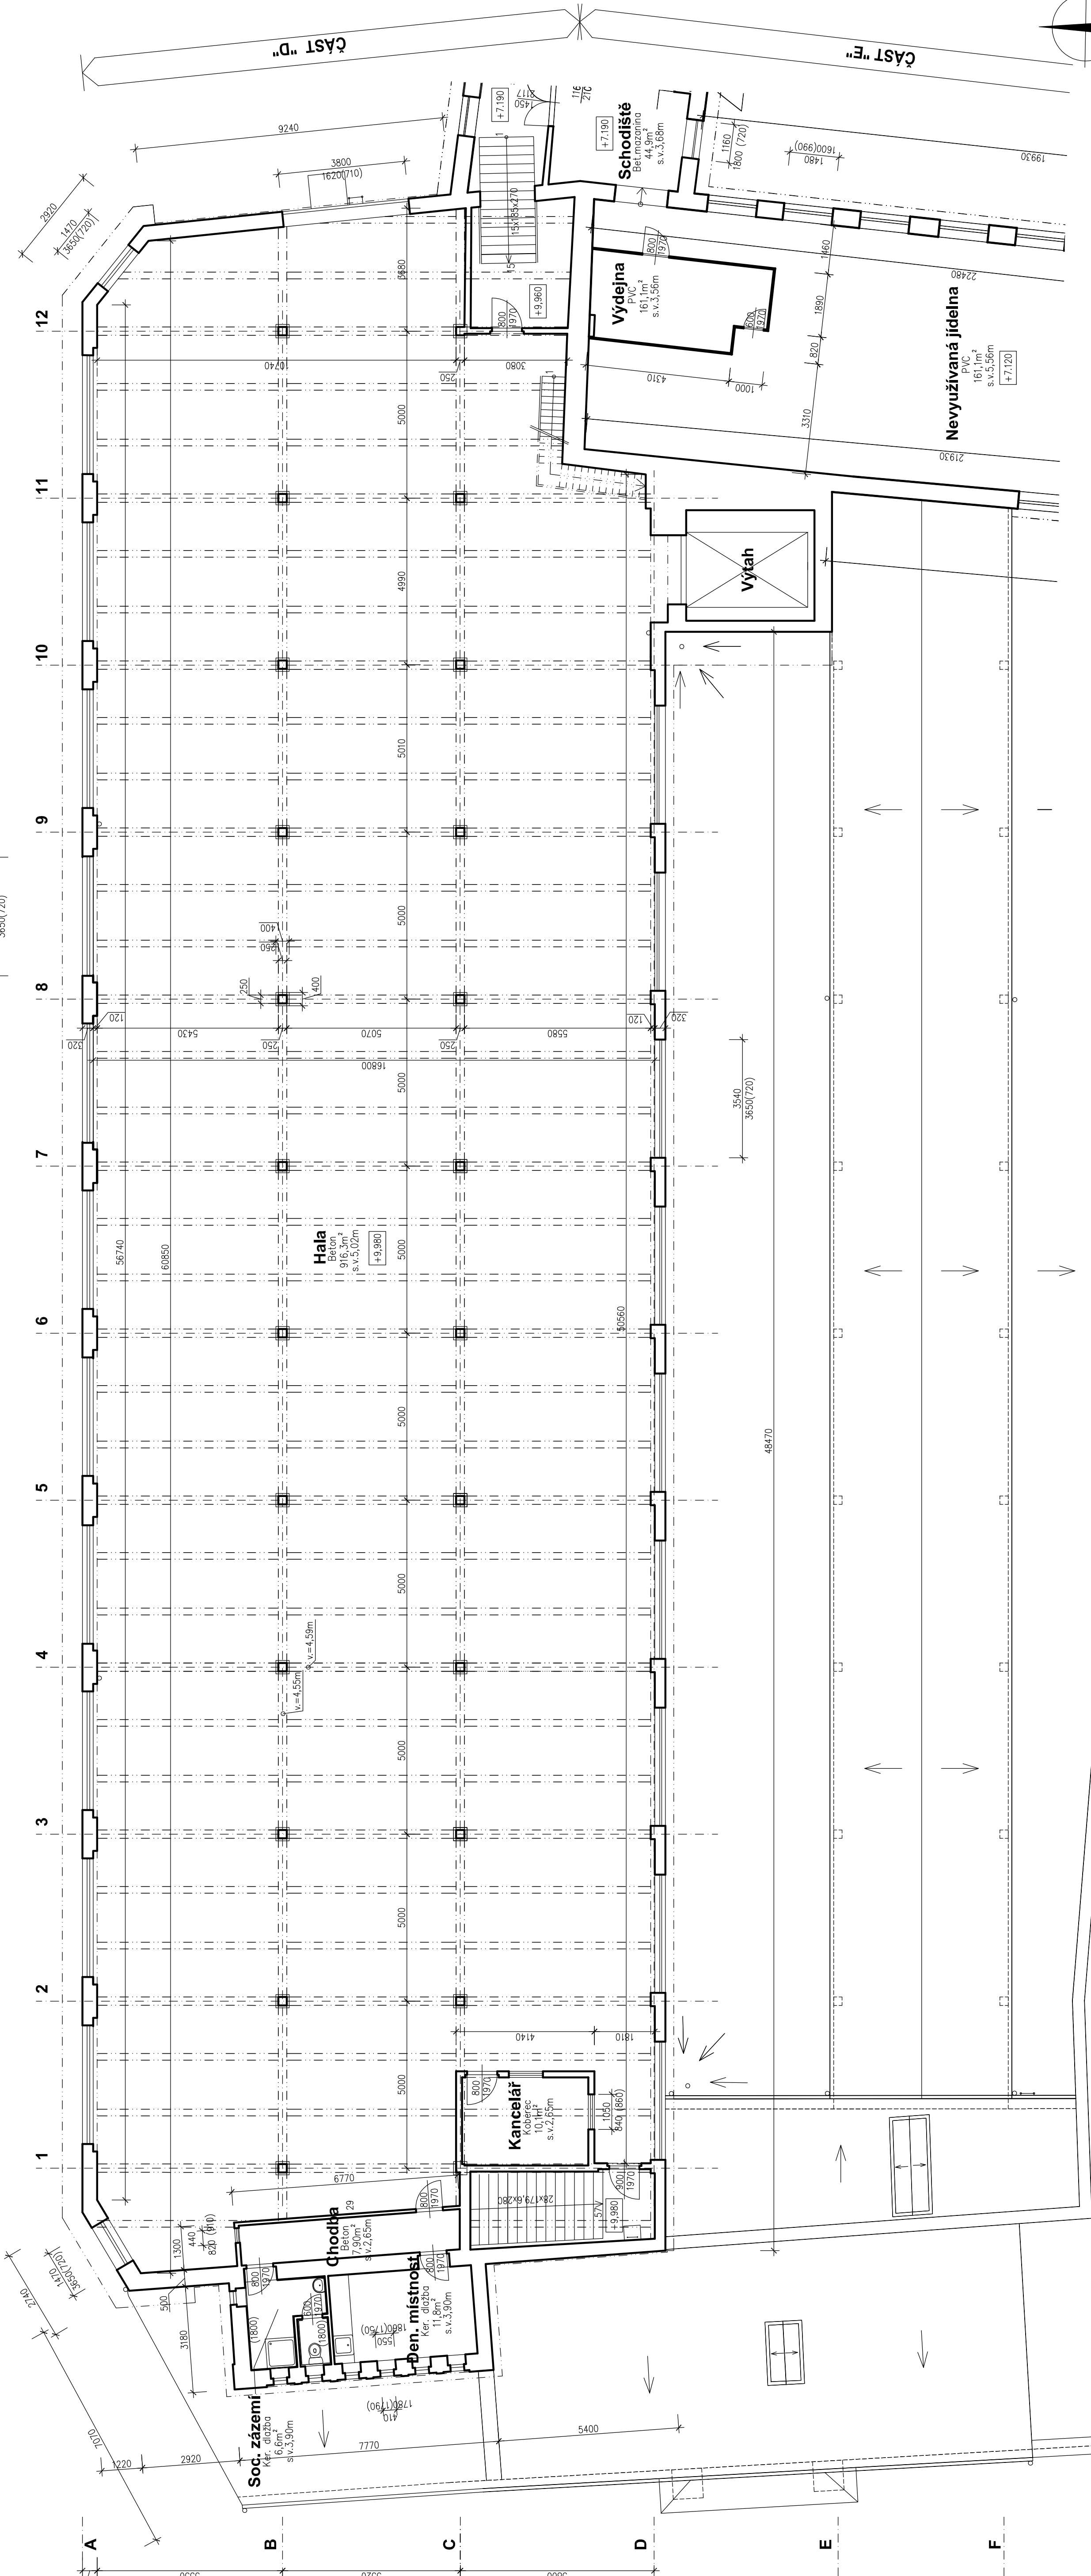


ČÁST "D"

ČÁST "C"

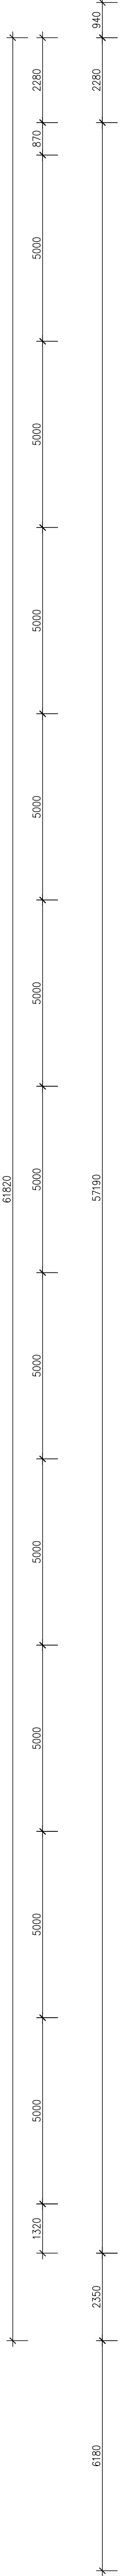

FIX ±0,000 = podlaha 1.np v hale - část "D"

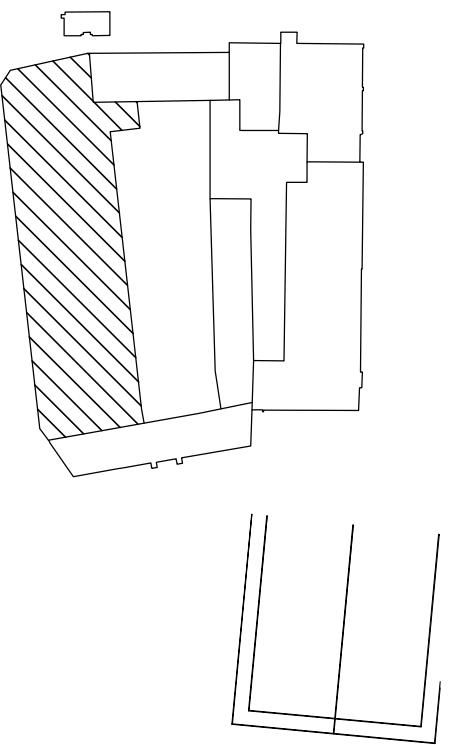

PROJEKTIS S.R.O. LEGIONÁŘSKÁ 581/2 - 54401 DVŮR KRÁLOVÉ N.L. TEL. 498320206 FAX. 498320202 E-MAIL: P.PRÁZKOVNA@PROJEKTIS.CZ		KRESLIL	
HLAVNÍ PROJEKT:	ZODP. PROJEKT:	VYPRACOVAL	Pavel Cajthaml
	Ing. Zdeněk Jansa	Ing. P. Prázková	
INVESTOR: Vánoční ozdoby, DUV - družstvo, Dk n.l.	MC:	Dvůr Králové n.l.	
AKCE: OBJEKT ČP.101, náměstí Republiky, Dvůr Králové n.l., Vánoční ozdoby, DUV - družstvo	Stavba:	Dvůr Králové n.l.	
FORMÁT		8x44	
DÁTUM		srpen 2014	
ÚČEL		skutečný stav	
ČÍS. KÓPIE		ČÍS. ZAKÁZKY	2267
OBSAH VÝKRESU:		ČÍS. VÝKRESU	119
Část "D" - Půdorys 3.np		1:100	