




SEVERNÍ POHLED

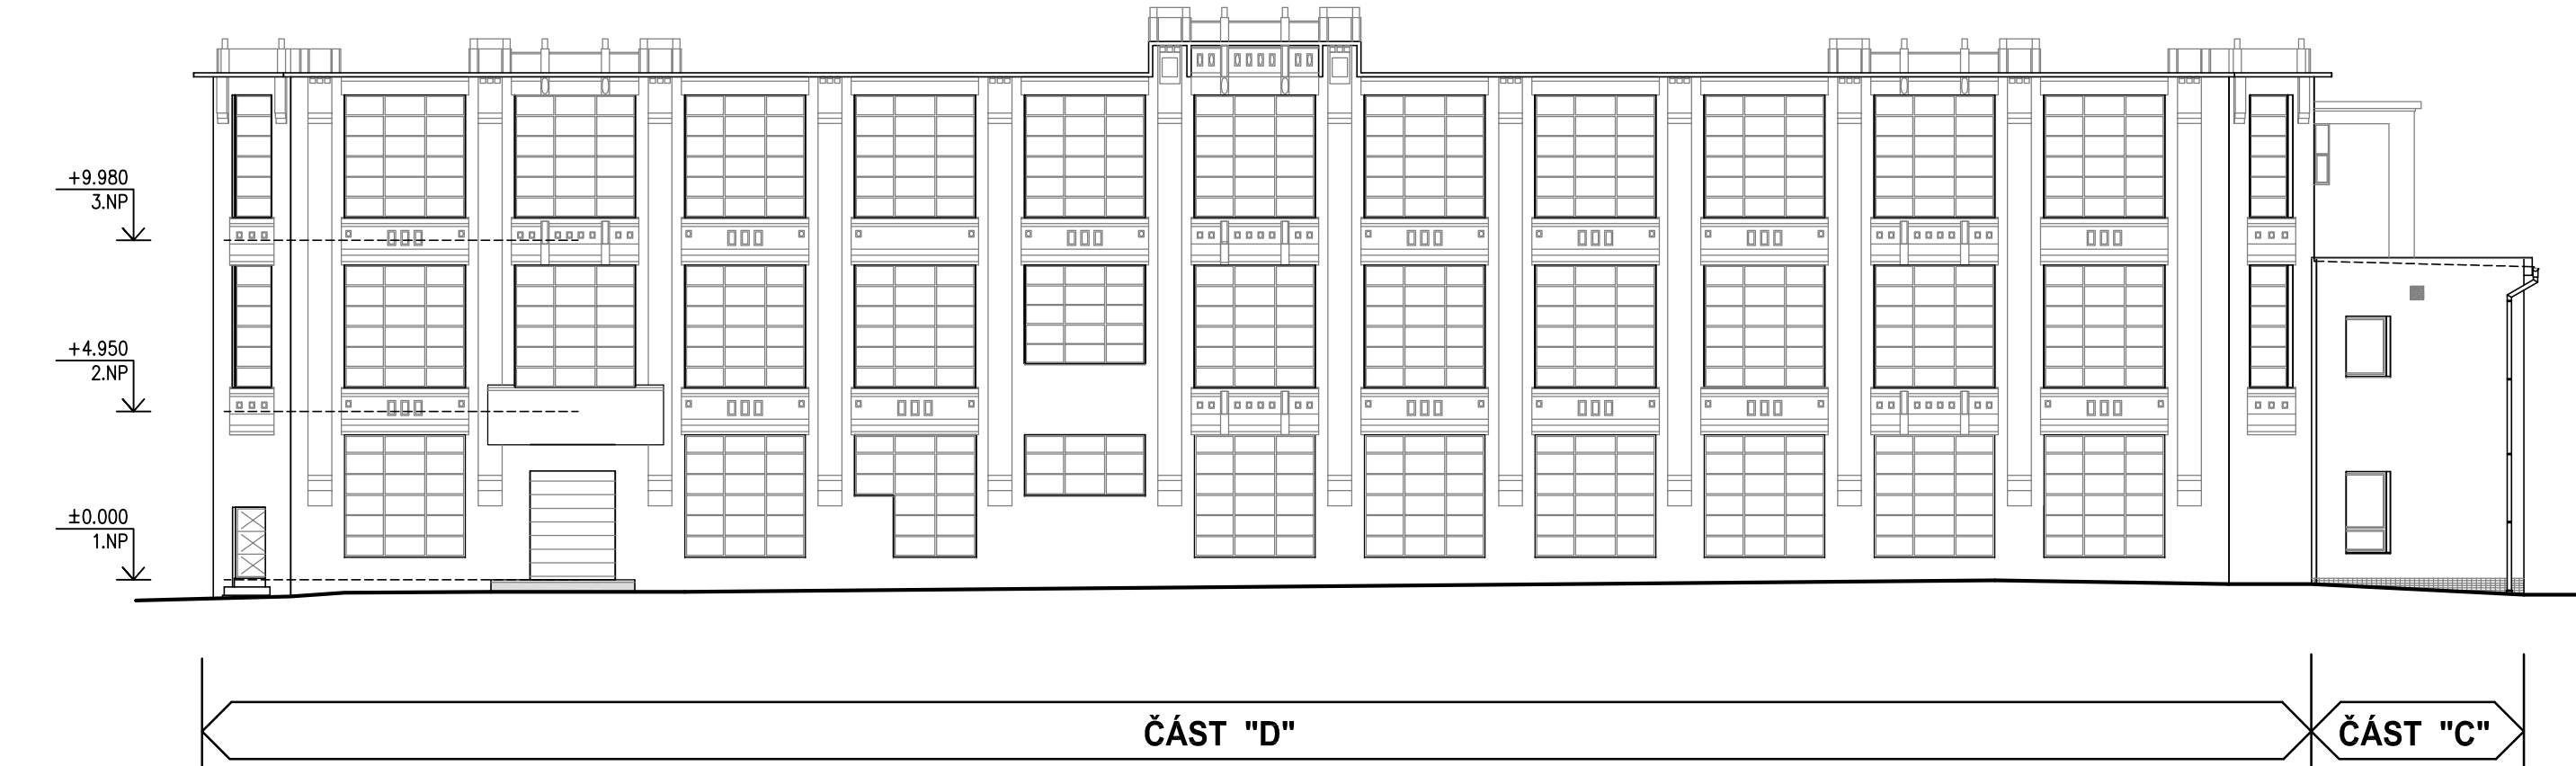

ZÁPADNÍ POHLED

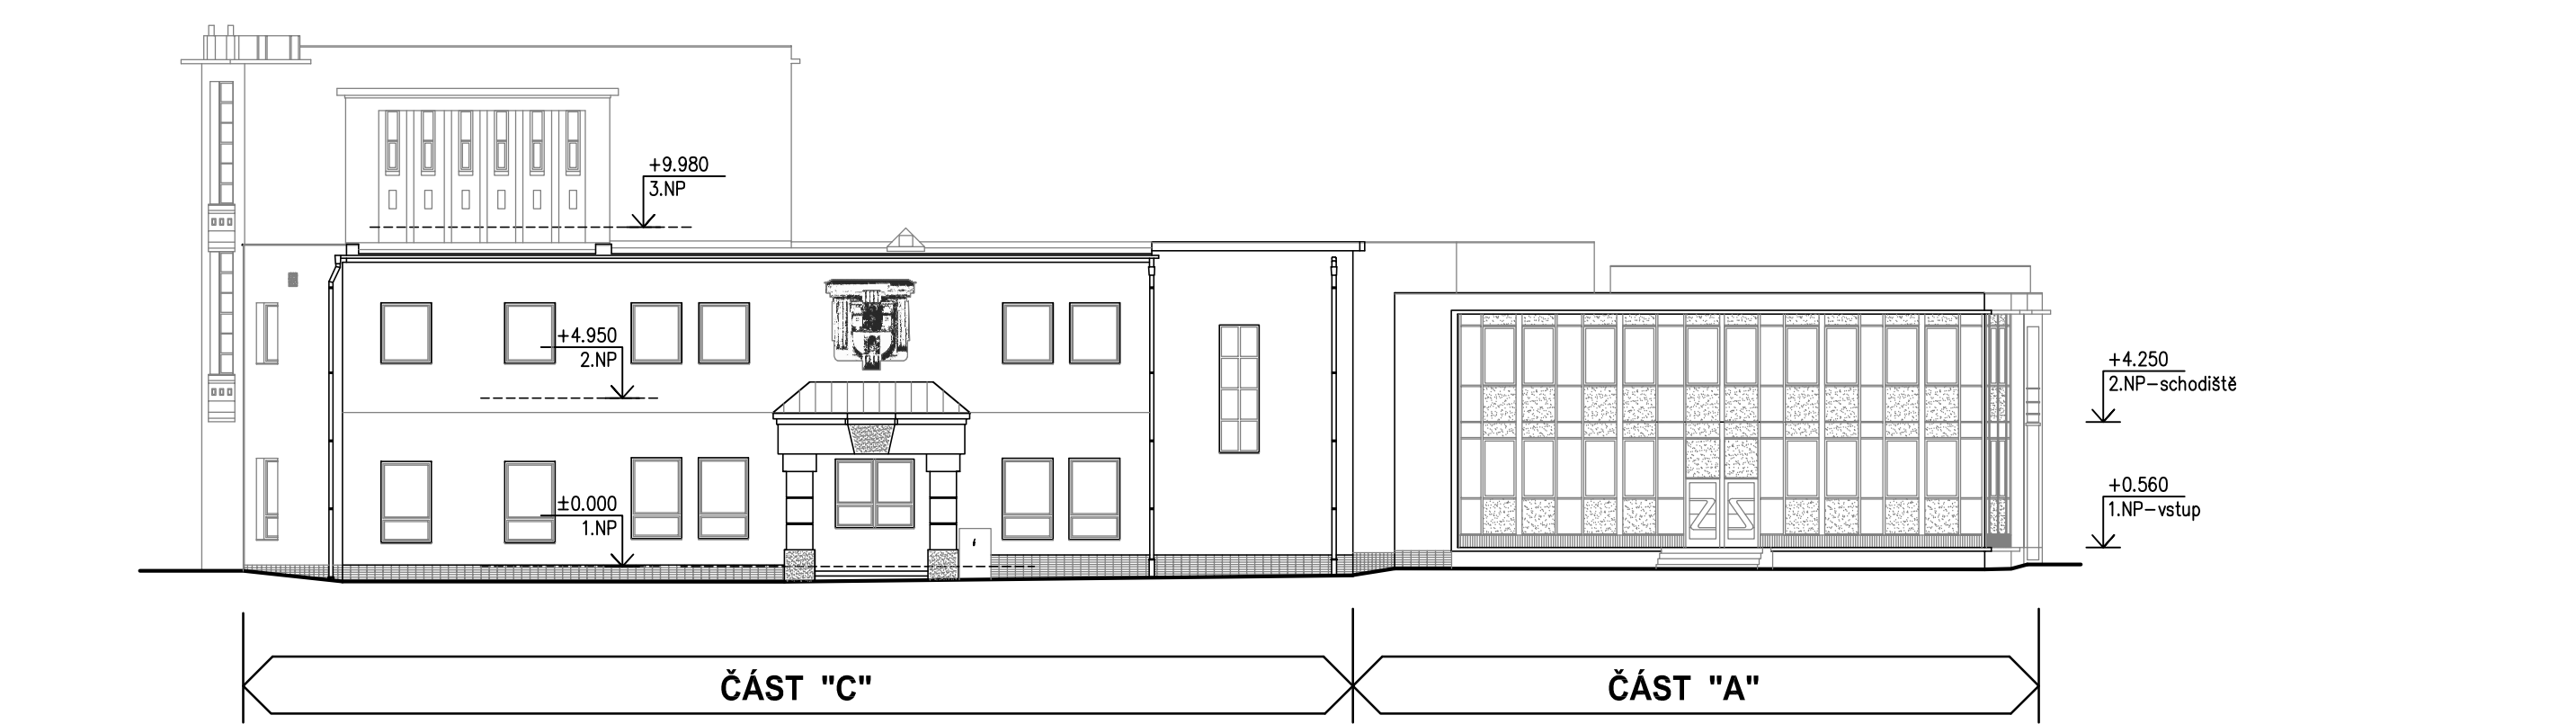

JIŽNÍ POHLED

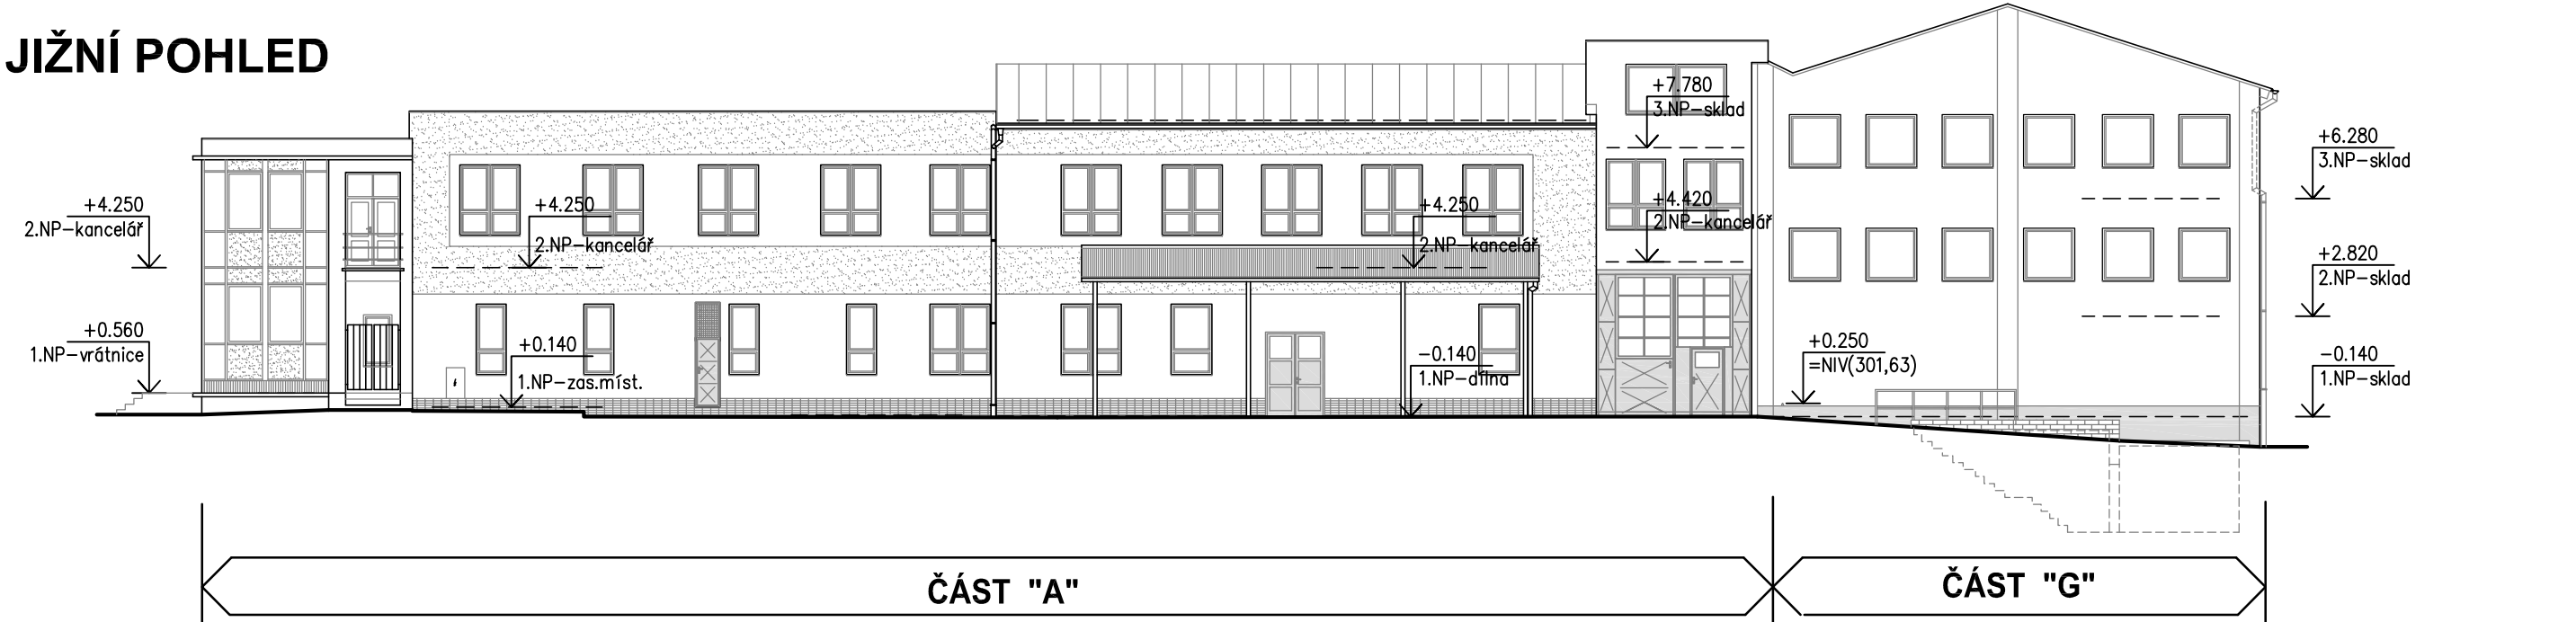

FIX ±0,000 = podlaha 1.np v hale - část "C"

PROJEKTIS S.R.O. LEGIONÁŘSKÁ 561/2 54401 DVŮR KRÁLOVÉ N.L. TEL. 499320206 FAX. 499320202 E-MAIL: P.PRAZAKOVA@PROJEKTIS.CZ					
HLAV.PROJEKT.	ZODP.PROJEKT.	VYPRACOVAL	KRESLIL	<b>PROJEKTIS</b> spol. s r.o. DVŮR KRÁLOVÉ NAD LABEM	
	Ing. Zdeněk Jansa	Ing. P. Pražáková	Lucie Machková		
INVESTOR: Vánoční ozdoby, DUV – družstvo, DK n.L.		MŮ: Dvůr Králové n.L. Stav.úř.: Dvůr Králové n.L.		FORMÁT	6xA4
AKCE: OBJEKT ČP.101, náměstí Republiky, Dvůr Králové n.L., Vánoční ozdoby, DUV – družstvo				DATUM	srpen 2014
				ÚČEL	skutečný stav
				ČÍS.KOPIE	
				ČÍS.ZAKÁZKY	2267
OBSAH VÝKRESU:				MĚŘÍTKO	ČÍS.VÝKRESU
<b>Pohledy</b>				<b>1:200</b>	<b>108</b>