ZMĚNA 8.3. 2024

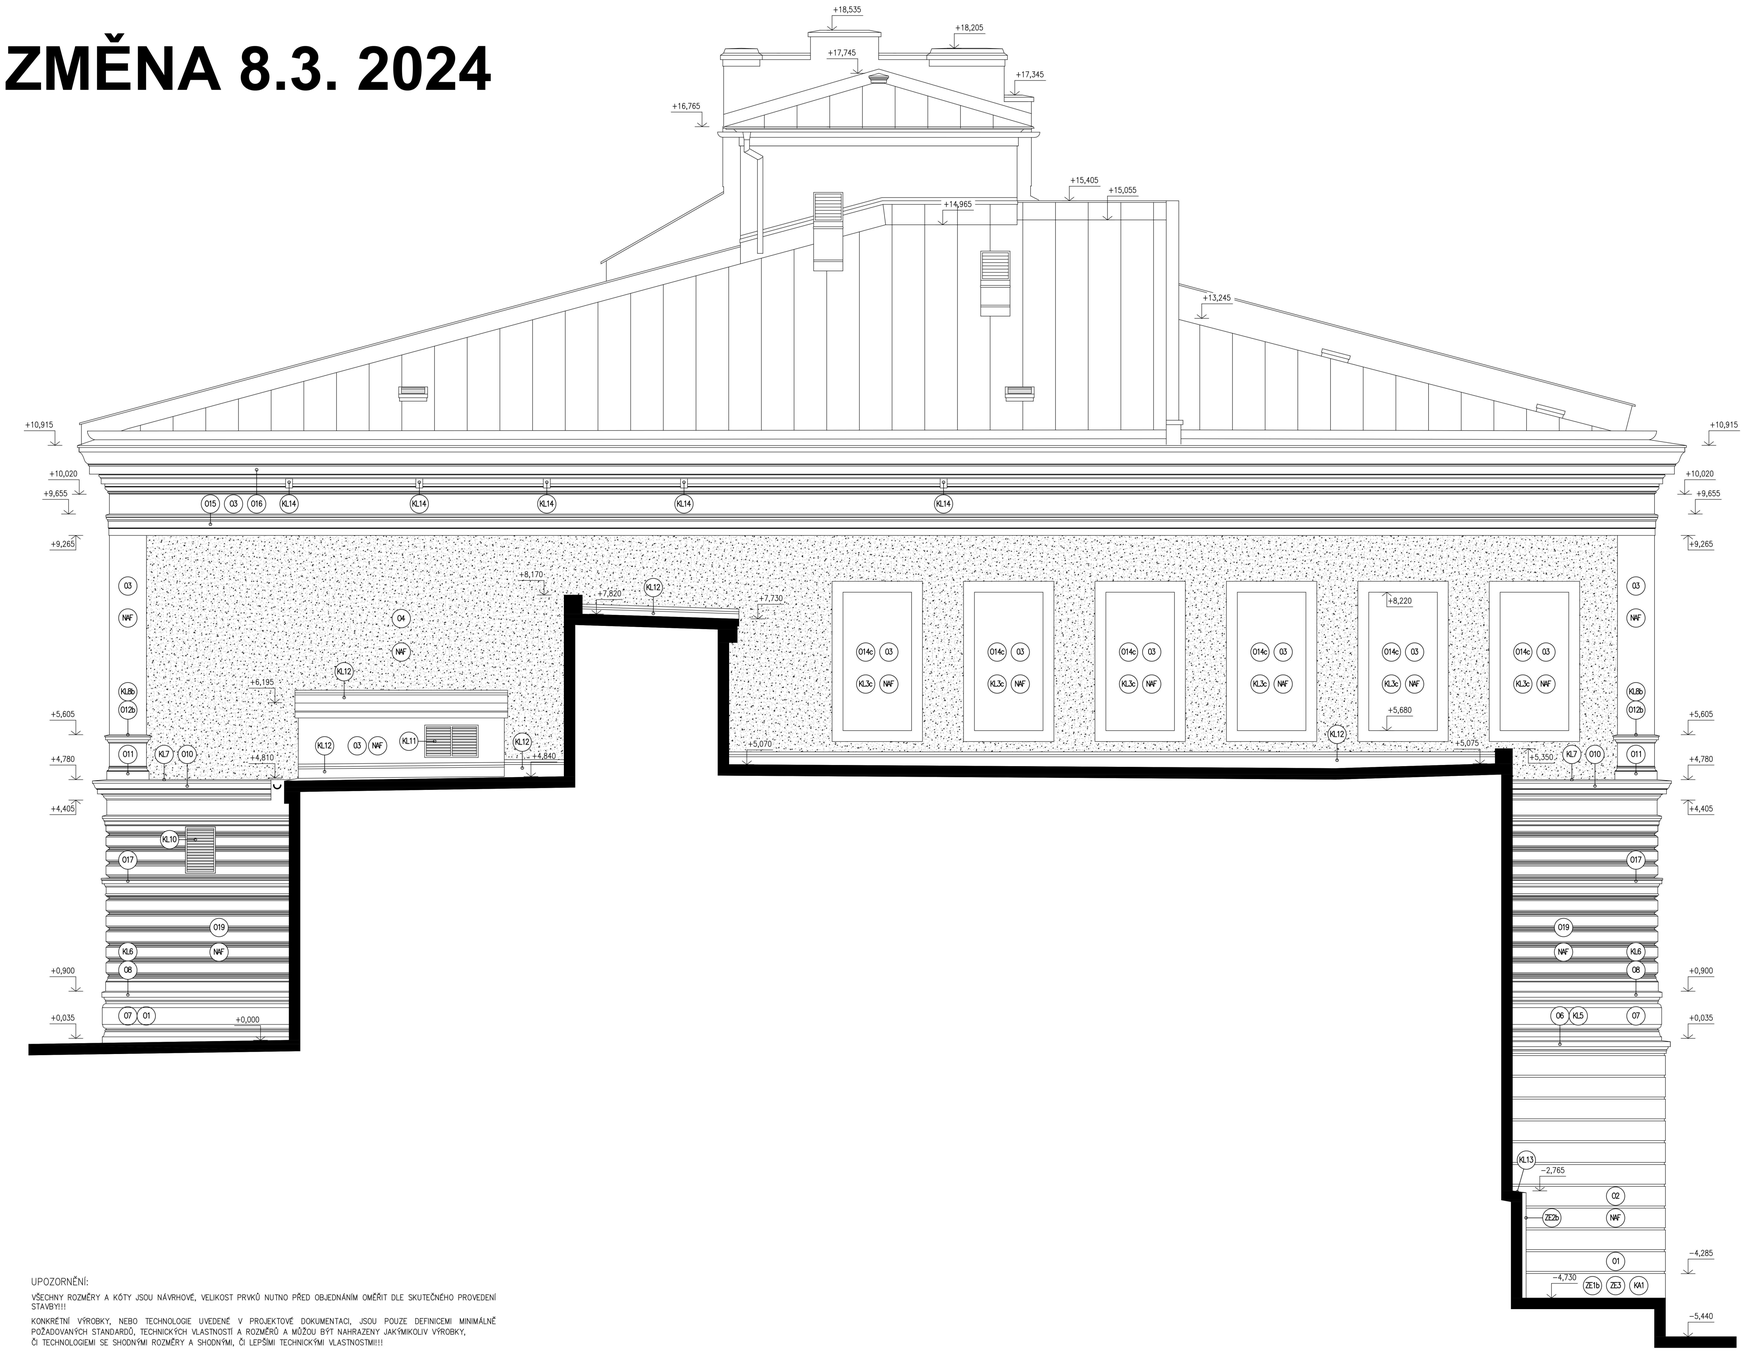

UPOZORNĚNÍ:

VŠECHNY ROZMĚRY A KÓTY JSOU NÁVRHOVÉ, VELIKOST PRVKŮ NUTNO PŘED OBJEDNÁNÍM OMĚŘIT DLE SKUTEČNÉHO PROVEDENÍ STAVBY!!!

KONKRÉTNÍ VÝROBKY, NEBO TECHNOLOGIE UVEDENÉ V PROJEKTOVÉ DOKUMENTACI, JSOU POUZE DEFINICEMI MINIMÁLNĚ POŽADOVANÝCH STANDARDŮ, TECHNICKÝCH VLASTNOSTÍ A ROZMĚRŮ A MŮŽOU BÝT NAHRAZENY JAKÝMIKOLIV VÝROBKY, ČI TECHNOLOGIEMI SE SHODNÝMI ROZMĚRY A SHODNÝM, ČI LEPŠÍMI TECHNICKÝMI VLASTNOSTMI!!!

POZNÁMKY:

ZEDNICKÉ A ŠTUKATÉRSKÉ PRÁCE:

ZE1b/ U SEVERNÍ OBVODOVÉ ZDI OBJEKTU BUDE V ÚROVNI PODLAH INTERIÉRU 1.P.P. A ČÁSTEČNĚ V ÚROVNI PODLAH INTERIÉRU 1.N.P. PROVEDENA HORIZONTÁLNÍ HYDROIZOLACE ZDIVA SYSTÉMEM INFUZNÍCH CLON. INJEKTÁŽNÍ KRÉM KIESOL C BUDE NÍZKOTLACE INJEKTOVANÝ DO PŘEDEM PŘIPRAVENÝCH VRTŮ PRŮMĚRU 16 MM, VZÁJEMNĚ OD SEBE VZDÁLENÝCH 100-120 MM, DÉLKA VRTU BUDE PŘIBLIŽNĚ 1000 MM. VRTY BUDOU PO APLIKACI INJEKTÁŽNÍHO KRÉMU UZAVŘENY PŘÍPRAVKEM AIDA BOHRLOCHSUSPENSION.

ZE2b/ V KOUTĚ SEVERNÍ OBVODOVÉ STĚNY A SOUVISEJÍCÍ TRNOŽE PŘÍSTAVBY HANKOVA DOMU BUDE OD ÚROVNĚ PODLAHY RESTAURACE V 1.P.P. PO ÚROVEŇ PODLAHY 1.P.P. PŘÍSTAVBY PROVEDENA VERTIKÁLNÍ HYDROIZOLACE ZDIVA SYSTÉMEM INFUZNÍCH CLON. INJEKTÁŽNÍ KRÉM KIESOL C BUDE NÍZKOTLACE INJEKTOVANÝ DO PŘEDEM PŘIPRAVENÝCH VRTŮ PRŮMĚRU 16 MM, VZÁJEMNĚ OD SEBE VZDÁLENÝCH 100-120 MM, DÉLKA VRTU BUDE PŘIBLIŽNĚ 1000 MM. VRTY BUDOU PO APLIKACI INJEKTÁŽNÍHO KRÉMU UZAVŘENY PŘÍPRAVKEM AIDA BOHRLOCHSUSPENSION.

ZE3/ CIHELNÉ (VZLÍNAJÍCÍ VLHKOSTÍ A SALINITOU) SILNĚ DEGRADOVANÉ ZDIVO VNĚJŠÍHO LÍCE SOKLU BUDOVY BUDE PŘEZDĚNO; NOVÉ ZDIVO MUSÍ BÝT ŘÁDNĚ ZAVÁZÁNO (KLÍNOVÁNO) DO ZDIVA PŮVODNÍHO.

O1/ STÁVAJÍCÍ CEMENTOVÉ OMÍTKY SOKLU BUDOU BEZEZBYTKU ODSTRANĚNY. PO PROŠKRÁBNUTÍ SPÁR A DŮKLADNÉM OČIŠTĚNÍ POVRCHU ZDIVA SYSTÉMEM JOS BUDE SOKLOVÉ ZDIVO V PÁSU Š.: 1,0 M (OD ÚROVNĚ 0,3 M POD STÁVAJÍCÍ DLAŽBOU) OPATŘENO KOMPRESNÍ OMÍTKOU O3c. TA BUDE PO PROBĚHLÉ DEKONTAMINACI SOKLOVÉHO ZDIVA SNESENA A NAHRAZENA SYSTÉMOVOU TRASVÁPENOU OMÍTKOU S MINERÁLNÍ HYDROIZOLACÍ V NÁSLEDUJÍCÍ SKLADBĚ:

- ADHEZNÍ PODHOZ NA BÁZI TRASOVÉHO CEMENTU A MRAZUVZDORNÉHO DOLOMITICKÉHO PÍSKU (MALTA TŘÍDY P III, DLE EN DIN 18 550, NAPŘ. KEIM POROSAN TRASS ZEMENTPUTZ)
- VYROVNÁVACÍ VRSTVA NA BÁZI TRASOVÉHO CEMENTU, VÁPNA A MRAZUVZDORNÉHO DOLOMITICKÉHO PÍSKU (MALTA TŘÍDY P II, DLE EN DIN 998-1, NAPŘ. KEIM POROSAN AUSGLEICHSPUTZ-NP)
- MINERÁLNÍ HYDROIZOLAČNÍ STĚRKA
- SANAČNÍ VRSTVA NA BÁZI TRASOVÉHO CEMENTU, VÁPNA A MRAZUVZDORNÉHO DOLOMITICKÉHO PÍSKU (MALTA TŘÍDY P II, DLE EN DIN 998-1, NAPŘ. KEIM POROSAN - TRASS - SANIERPUTZ-NP)
- ŠTUKOVÁ VRSTVA NA BÁZI VÁPNA A BÍLÉHO CEMENTU S ORGANICKÝMI PŘÍSADAMI A ARMOVACÍMI VLÁKNY (MALTA TŘÍDY P II, DLE EN DIN 998-1, NAPŘ. KEIM UNIVERSALPUTZ FEIN)

CELK. PLOCHA: 2,6 M2

O2/ FASÁDA 1.P.P. BUDE DLE PŮVODNÍHO A ZÁROVEŇ STÁVAJÍCÍHO ŘEŠENÍ OPATŘENA PÁSOVOU BOSÁŽÍ ZHOTOVENOU ZA POUŽITÍ SPECIÁLNÍ STAVEBNÍTNÍ MALTY S PŘÍDAVKEM HYDRAULICKÉHO VÁPNA. JEDNOTLIVÉ NUTY PÁSOVÉ BOSÁŽE BUDOU ZHOTOVENY VÝHRADNĚ TAŽENÍM ŠTUKATÉRSKÉ ŠABLONY; CELK. PLOCHA: 11,4 M2

O3/ ZÁKLADNÍ PLOCHY AKTIVNÍCH PRVKŮ FASÁDY 1.N.P. A 2.N.P. (TJ. PILASTRŮ, ŘÍMS, POPRSNÍKŮ), ALE I VÝPLNĚ ZASLEPENÝCH OKENNÍCH OTVORŮ BUDOU OPATŘENY HLADKOU ŠTUKOVOU OMÍTKOU ZHOTOVENOU ZA POUŽITÍ SPECIÁLNÍ MALTOVÉ SMĚSI S PŘÍDAVKEM HYDRAULICKÉHO VÁPNA. S PŘÍDAVKEM HYDRAULICKÉHO VÁPNA; CELK. PLOCHA: 71,32 M2

O4/ ZÁKLADNÍ PLOCHA FASÁDY 2.N.P. BUDE OPATŘENA DEKORATIVNÍ STŘÍKANOU OMÍTKOU ZHOTOVENOU ZA POUŽITÍ SPECIÁLNÍ MALTOVÉ SMĚSI S PŘÍDAVKEM HYDRAULICKÉHO VÁPNA; CELK. PLOCHA: 72,16 M2

O6/ NEDOCHOVANÁ PROFILOVANÁ TRNOŽNÍ ŘÍMSA 1.N.P. R.Š.: 500 MM BUDE OBNOVENA V PŮVODNÍM HISTORICKÉM ŘEŠENÍ. ŘÍMSOVÉ ZDIVO SKLÁDANÉ DO HYDRAULICKÉ MALTY BUDE DŮKLADNĚ ZAVÁZÁNO DO OBVODOVÉ STĚNY DOMU. OMÍTKY ŘÍMSY BUDOU ZHOTOVENY TAŽENÍM ŠTUKATÉRSKÉ ŠABLONY ZA POUŽITÍ SPECIÁLNÍ MALTOVÉ SMĚSI S PŘÍDAVKEM HYDRAULICKÉHO VÁPNA; CELK. DL.: 3,0 M

O7/ NEDOCHOVANÁ PROFILOVANÁ PÁSOVÁ BOSÁŽ TRNOŽE 1.N.P. R.Š.: 850 MM BUDE OBNOVENA DLE ORIGINÁLNÍHO VZORU DOCHOVANÉHO NA VÝCHODNÍ FASÁDĚ DOMU. OBNOVOVANÉ ZDIVO BOSÁŽE BUDE SKLÁDÁNO DO HYDRAULICKÉ MALTY A BUDE DŮKLADNĚ ZAVÁZÁNO DO OBVODOVÉ STĚNY DOMU. OMÍTKY BOSÁŽE BUDOU ZHOTOVENY TAŽENÍM ŠTUKATÉRSKÉ ŠABLONY ZA POUŽITÍ SPECIÁLNÍ MALTOVÉ SMĚSI S PŘÍDAVKEM HYDRAULICKÉHO VÁPNA; CELK. DL.: 6,25 M

O8/ NEDOCHOVANÁ PROFILOVANÁ PARAPETNÍ ŘÍMSA 1.N.P. R.Š.: 400 MM BUDE OBNOVENA V PŮVODNÍM HISTORICKÉM ŘEŠENÍ. ŘÍMSOVÉ ZDIVO SKLÁDANÉ DO HYDRAULICKÉ MALTY BUDE DŮKLADNĚ ZAVÁZÁNO DO OBVODOVÉ STĚNY DOMU. OMÍTKY ŘÍMSY BUDOU ZHOTOVENY TAŽENÍM ŠTUKATÉRSKÉ ŠABLONY ZA POUŽITÍ SPECIÁLNÍ MALTOVÉ SMĚSI S PŘÍDAVKEM HYDRAULICKÉHO VÁPNA; CELK. DL.: 6,3 M

O10/ NEDOCHOVANÁ PROFILOVANÁ PATROVÁ ŘÍMSA 1.N.P. R.Š.: 800 MM BUDE OBNOVENA DLE ORIGINÁLNÍHO VZORU DOCHOVANÉHO NA VÝCHODNÍ FASÁDĚ DOMU. ŘÍMSOVÉ ZDIVO SKLÁDANÉ DO HYDRAULICKÉ MALTY BUDE DŮKLADNĚ ZAVÁZÁNO DO OBVODOVÉ STĚNY DOMU. OMÍTKY ŘÍMSY BUDOU ZHOTOVENY TAŽENÍM ŠTUKATÉRSKÉ ŠABLONY ZA POUŽITÍ SPECIÁLNÍ MALTOVÉ SMĚSI S PŘÍDAVKEM HYDRAULICKÉHO VÁPNA; CELK. DL.: 6,25 M

O11/ NEDOCHOVANÁ PROFILOVANÁ TRNOŽNÍ ŘÍMSA PILASTRU 2.N.P. R.Š.: 300 MM BUDE OBNOVENA DLE ORIGINÁLNÍHO VZORU DOCHOVANÉHO NA VÝCHODNÍ FASÁDĚ DOMU. ŘÍMSOVÉ ZDIVO SKLÁDANÉ DO HYDRAULICKÉ MALTY BUDE DŮKLADNĚ ZAVÁZÁNO DO OBVODOVÉ STĚNY DOMU. OMÍTKY ŘÍMSY BUDOU ZHOTOVENY TAŽENÍM ŠTUKATÉRSKÉ ŠABLONY ZA POUŽITÍ SPECIÁLNÍ MALTOVÉ SMĚSI S PŘÍDAVKEM HYDRAULICKÉHO VÁPNA; CELK. DL.: 1,6 M

O12b/ NEDOCHOVANÁ PROFILOVANÁ PARAPETNÍ ŘÍMSA PILASTRU 2.N.P. R.Š.: 320 MM BUDE OBNOVENA DLE ORIGINÁLNÍHO VZORU DOCHOVANÉHO NA VÝCHODNÍ FASÁDĚ DOMU. ŘÍMSOVÉ ZDIVO SKLÁDANÉ DO HYDRAULICKÉ MALTY BUDE DŮKLADNĚ ZAVÁZÁNO DO OBVODOVÉ STĚNY DOMU. OMÍTKY ŘÍMSY BUDOU ZHOTOVENY TAŽENÍM ŠTUKATÉRSKÉ ŠABLONY ZA POUŽITÍ SPECIÁLNÍ MALTOVÉ SMĚSI S PŘÍDAVKEM HYDRAULICKÉHO VÁPNA; CELK. DL.: 1,72 M

O14c/ ZASLEPENÝ OKENNÍ OTVOR (1250/2575 MM) BUDE DLE PŮVODNÍHO ŘEŠENÍ DOPLNĚN PLOCHOU ŠAMBRÁNCU. ŠAMBRÁNA BUDE ZHOTOVENA ZA POUŽITÍ SPECIÁLNÍ MALTOVÉ SMĚSI S PŘÍDAVKEM HYDRAULICKÉHO VÁPNA; 6 KS

O15/ NEDOCHOVANÁ PROFILOVANÁ ARCHITRÁVOVÁ ŘÍMSA 2.N.P. R.Š.: 320 MM BUDE OBNOVENA DLE ORIGINÁLNÍHO VZORU DOCHOVANÉHO NA VÝCHODNÍ FASÁDĚ DOMU. ŘÍMSOVÉ ZDIVO SKLÁDANÉ DO HYDRAULICKÉ MALTY BUDE DŮKLADNĚ ZAVÁZÁNO DO OBVODOVÉ STĚNY DOMU. OMÍTKY ŘÍMSY BUDOU ZHOTOVENY TAŽENÍM ŠTUKATÉRSKÉ ŠABLONY ZA POUŽITÍ SPECIÁLNÍ MALTOVÉ SMĚSI S PŘÍDAVKEM HYDRAULICKÉHO VÁPNA; CELK. DL.: 28,5 M

O16/ PŮVODNÍ KORUNNÍ ŘÍMSA R.Š. 1950 MM BUDE ZBAVENA NEPŮVODNÍCH OMÍTEK A BUDE NÁSLEDNĚ OBNOVENA DLE ORIGINÁLNÍHO VZORU DOCHOVANÉHO NA VÝCHODNÍ FASÁDĚ DOMU. BUDE NEZBYTNÉ DOPLNIT DŘÍVE ODSTRANĚNÉ ŘÍMSOVÉ ZDIVO SPODNÍ ČÁSTI ŘÍMSY. NOVÉ ŘÍMSOVÉ ZDIVO SKLÁDANÉ DO HYDRAULICKÉ MALTY BUDE DŮKLADNĚ ZAVÁZÁNO DO OBVODOVÉ STĚNY DOMU. OMÍTKY ŘÍMSY BUDOU ZHOTOVENY TAŽENÍM ŠTUKATÉRSKÉ ŠABLONY ZA POUŽITÍ SPECIÁLNÍ MALTOVÉ SMĚSI S PŘÍDAVKEM HYDRAULICKÉHO VÁPNA; CELK. DL.: 29,5 M

O17/ NEDOCHOVANÁ PROFILOVANÁ KORDONOVÁ ŘÍMSA 1.N.P. R.Š.: 300 MM BUDE OBNOVENA DLE ORIGINÁLNÍHO VZORU DOCHOVANÉHO NA VÝCHODNÍ FASÁDĚ DOMU. ŘÍMSOVÉ ZDIVO SKLÁDANÉ DO HYDRAULICKÉ MALTY BUDE DŮKLADNĚ ZAVÁZÁNO DO OBVODOVÉ STĚNY DOMU. OMÍTKY ŘÍMSY BUDOU ZHOTOVENY TAŽENÍM ŠTUKATÉRSKÉ ŠABLONY ZA POUŽITÍ SPECIÁLNÍ MALTOVÉ SMĚSI S PŘÍDAVKEM HYDRAULICKÉHO VÁPNA; CELK. PLOCHA: 6,2 M

O19/ NEDOCHOVANÁ PROFILOVANÁ PÁSOVÁ BOSÁŽ 1.N.P. BUDE OBNOVENA DLE ORIGINÁLNÍHO VZORU DOCHOVANÉHO NA VÝCHODNÍ FASÁDĚ DOMU. OBNOVOVANÉ ZDIVO BOSÁŽE BUDE SKLÁDÁNO DO HYDRAULICKÉ MALTY A BUDE DŮKLADNĚ ZAVÁZÁNO DO OBVODOVÉ STĚNY DOMU. OMÍTKY BOSÁŽE BUDOU ZHOTOVENY TAŽENÍM ŠTUKATÉRSKÉ ŠABLONY ZA POUŽITÍ SPECIÁLNÍ MALTOVÉ SMĚSI S PŘÍDAVKEM HYDRAULICKÉHO VÁPNA; CELK. PLOCHA.: 27,25 M2

KAMENICKÉ PRÁCE:

KA1/ SOKL SEVERNÍ FASÁDY BUDE OBLOŽEN KAMENNÝMI DESKAMI. JEDNOTLIVÉ DESKY ROZMĚRU: 600*430*60 MM BUDOU ZHOTOVENY Z TRVANLIVÉHO KŘEMENNÉHO PÍSKOVCE (NAPŘ. LOM BOŽANOV) A TO VÝHRADNĚ POMOCÍ TRADIČNÍCH ŘEMESLNÝCH POSTUPŮ, TJ. KÁMEN BUDE OPRACOVÁVÁN SEKÁNÍM A PEMRLOVÁNÍM, POUŽITÍ ŘEZANÉHO KAMENE JE ZCELA VYLOUČENO; CELK. PLOCHA: 1,05 M2

NATĚRAČSKÉ PRÁCE:

NA1/ FASÁDY OBJEKTU BUDOU PO TECHNOLOGICKÉ PŘESTÁVCE CELOPLOŠNĚ OPATŘENY MONOCHROMNÍM SYSTÉMOVÝM HYDRAULICKÝM VÁPENNÝM NÁTĚREM V BARVĚ OKROVÉ A TO VČETNĚ VŠECH KAMENICKÝCH PRVKŮ (S VÝJIMKOU KAMENNÉHO SOKLU). KOVOVÉ PRVKY FASÁDY BUDOU OPATŘENY SYSTÉMOVÝM SYNTETICKÝM NÁTĚREM V BARVĚ FASÁDY;

KLEMPÍŘSKÉ PRÁCE:

KL3a/ STÁVAJÍCÍ OPLECHOVÁNÍ PARAPETU ZASLEPENÉHO OKNA BUDE DEMONTOVÁNO A NAHRAZENO NOVÝM OPLECHOVÁNÍM PROVEDENÝM Z MĚDĚNÉHO PLECHU, R.Š.: 330 MM, DL.: 1,35 M, PŘIČEMŽ PARAPET BUDE DOPLNĚN O NĚKTERÉ FUNKČNÍ PRVKY, JAKO JSOU BOČNÍ OCHÁNKY A LEMY; 6 KS

KL5/ OBNOVENÁ TRNOŽNÍ ŘÍMSA 1.N.P. BUDE OPATŘENA NOVÝM OPLECHOVÁNÍM ZHOTOVENÝM Z MĚDĚNÉHO PLECHU R.Š.: 330MM; CELK. DL.: 3,1 M

KL6/ OBNOVENÁ PARAPETNÍ ŘÍMSA 1.N.P. BUDE OPATŘENA NOVÝM OPLECHOVÁNÍM ZHOTOVENÝM Z MĚDĚNÉHO PLECHU R.Š.: 330MM; CELK. DL.: 6,4 M

KL7/ OBNOVENÁ PATROVÁ ŘÍMSA 1.N.P. BUDE OPATŘENA NOVÝM OPLECHOVÁNÍM ZHOTOVENÝM Z MĚDĚNÉHO PLECHU R.Š.: 500 MM; CELK. DL.: 1,9 M

KL8b/ OBNOVENÁ PARAPETNÍ ŘÍMSA PILASTRU 2.N.P. BUDE OPATŘENA NOVÝM OPLECHOVÁNÍM ZHOTOVENÝM Z MĚDĚNÉHO PLECHU R.Š.: 330MM; CELK. DL.: 1,8 M

KL10/ DOŽILÁ STÁVAJÍCÍ KOVOVÁ VĚTRACÍ LAMELOVÁ MŘÍŽKA BUDE NAHRAZENA NOVOU OCELOVOU POZINKOVANOU (SV.: 550/850 MM) OPATŘENOU SYSTÉMOVÝM SYNTETICKÝM NÁTĚREM V BARVĚ FASÁDY; 1 KS

KL11/ DOŽILÁ STÁVAJÍCÍ KOVOVÁ VĚTRACÍ LAMELOVÁ MŘÍŽKA BUDE NAHRAZENA NOVOU OCELOVOU POZINKOVANOU (SV.: 1000/600 MM) OPATŘENOU SYSTÉMOVÝM SYNTETICKÝM NÁTĚREM V BARVĚ FASÁDY; 1 KS

KL12/ STÁVAJÍCÍ LEMOVÁNÍ ZDI BUDE DEMONTOVÁNO A NAHRAZENO NOVÝM LEMOVÁNÍM PROVEDENÝM Z MĚDĚNÉHO PLECHU R.Š.: 500 MM. LEMOVÁNÍ BUDE DOPLNĚNO KRYCÍ DILATAČNÍ LIŠTOU ZHOTOVENOU Z MĚDĚNÉHO PLECHU R.Š.: 100 MM; CELK. DL.: 29,45 M

KL13/ HORNÍ PLOCHA PŘEDZÁKLADU BUDE NOVĚ OPATŘENA OPLECHOVÁNÍM PROVEDENÝM Z MĚDĚNÉHO PLECHU R.Š.: 330 MM; CELK. DL.: 3,25 M

KL14/ DOŽILÁ STÁVAJÍCÍ KOVOVÁ VĚTRACÍ MŘÍŽKA BUDE NAHRAZENA NOVOU HISTORIZUJÍCÍ OCELOVOU POZINKOVANOU (SV.: 130/170 MM) OPATŘENOU SYSTÉMOVÝM SYNTETICKÝM NÁTĚREM V BARVĚ FASÁDY; 5 KS

0 1 2 3 4 5 M

MGR. RENATA VESELÁ PROJEKČNÍ ATELIÉR PRO DOKUMENTACI, PRŮZKUM A OBNOVU HISTORICKÝCH STAVEB IČ: 05367298 ADRESA: NÁM. KOMENSKÉHO 100, 507 71 MILETÍN GSM: 773 930 755, E-MAIL: VRAXOVA@CENTRUM.CZ	KRAJ: KRÁLOVÉHRADECKÝ	ZAK. Č.: 052020
	OBEC/ KATASTRÁLNÍ ÚZEMÍ: DVŮR KRÁLOVÉ N.L./ DVŮR KRÁLOVÉ N.L.	SOUŘAD. SYSTÉM:
	OBJEDNATEL: MĚSTO DVŮR KRÁLOVÉ N.L., NÁM. T.G. MASARYKA 38, DVŮR KRÁLOVÉ N.L.	VÝŠKOVÝ SYSTÉM: relativní
	AKCE: OBNOVA SEVERNÍ FASÁDY HANKOVA DOMU Č.P. 299 VE DVOŘE KRÁLOVÉ N.L.	STUPEŇ: DPS
		FORMÁT: 10*A4
		MĚŘÍTKO: 1:50
AUTOR: ING. KUDRNOVSKÝ, MGR. VESELÁ		DATUM: 03/2023
VED. PROJ.: ING. MILOŠ KUDRNOVSKÝ		
ZOD. PROJ.: ING. MILOŠ KUDRNOVSKÝ		
KONTROLA:	OBSAH: SEVERNÍ PRŮČELÍ – NÁVRH OBNOVY	OZNAČ.: D.1.1. N2
SPOLUPRÁCE:		PARÉ. Č.: