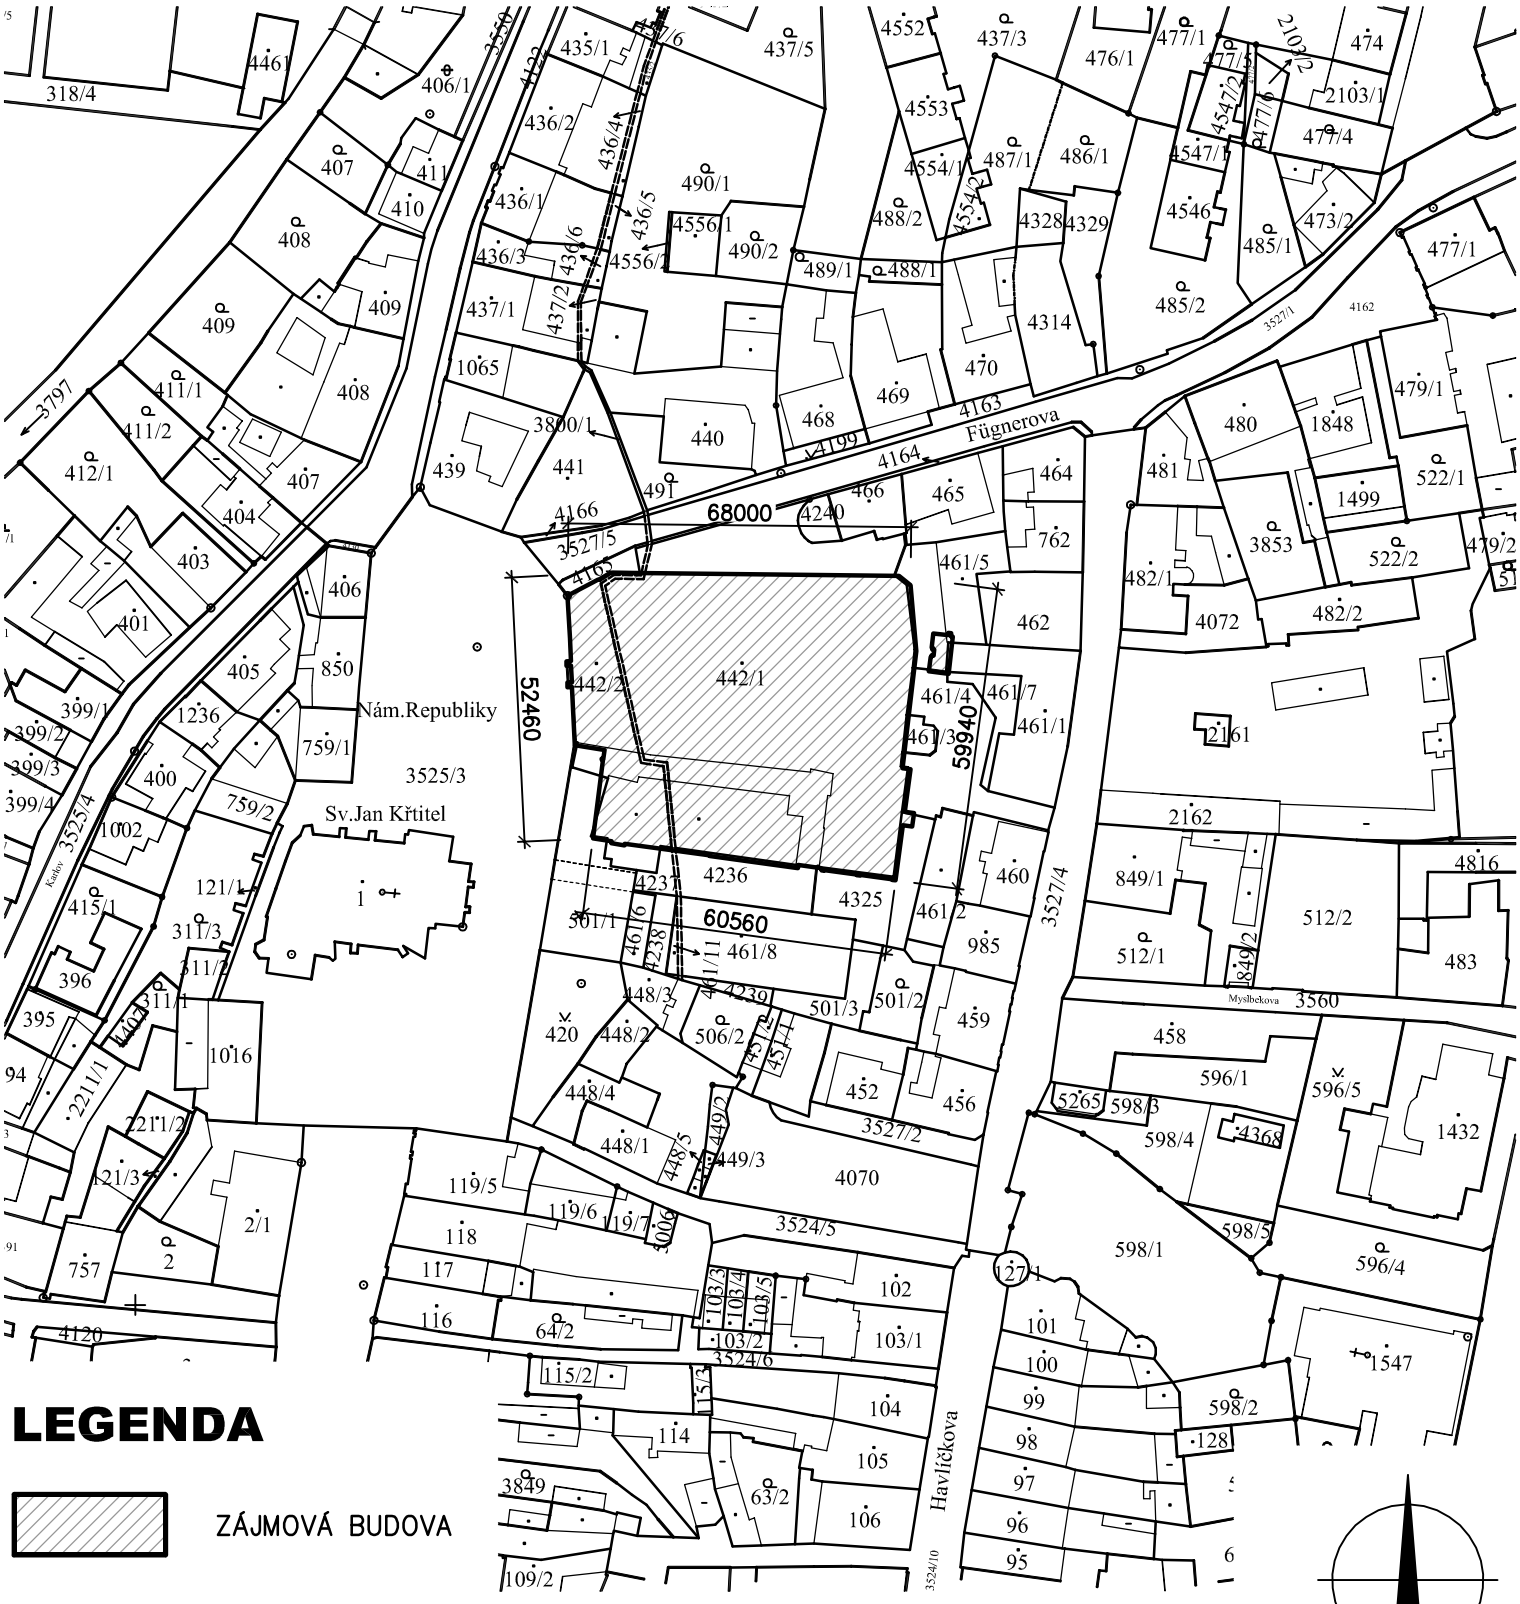

LEGENDA

ZÁJMOVÁ BUDOVA

k.ú. DVŮR KRÁLOVÉ N. L.

PROJEKTIS S.R.O. LEGIONÁŘSKÁ 562 54401 DVŮR KRÁLOVÉ N.L. TEL. 499320206 FAX. 499320202 E-MAIL: P.PRAZAKOVA@PROJEKTIS.CZ

HLAV.PROJEKT.	ZODP.PROJEKT.	VYPRACOVAL	KRESLIL
	Ing. Zdeněk Jansa	Ing. Jaroslav Imlauf	

INVESTOR: Vánoční ozdoby, DUV–družstvo, DKnL.

MÚ: Dvůr Králové n.L.

Stav.úř.: Dvůr Králové n.L.

AKCE: OBJEKT ČP.101, náměstí Republiky, Dvůr Králové n.L., Vánoční ozdoby, DUV – družstvo

PROJEKTIS spol. s r.o. DVŮR KRÁLOVÉ NAD LABEM

FORMÁT	1xA4
DATUM	srpen 2014
ÚČEL	skutečný stav
ČÍS.KOPIE	
ČÍS.ZAKÁZKY	2267

OBSAH VÝKRESU:

KATASTRÁLNÍ SITUACE

MĚŘÍTKO	ČÍS.VÝKRESU
1:1500	102